
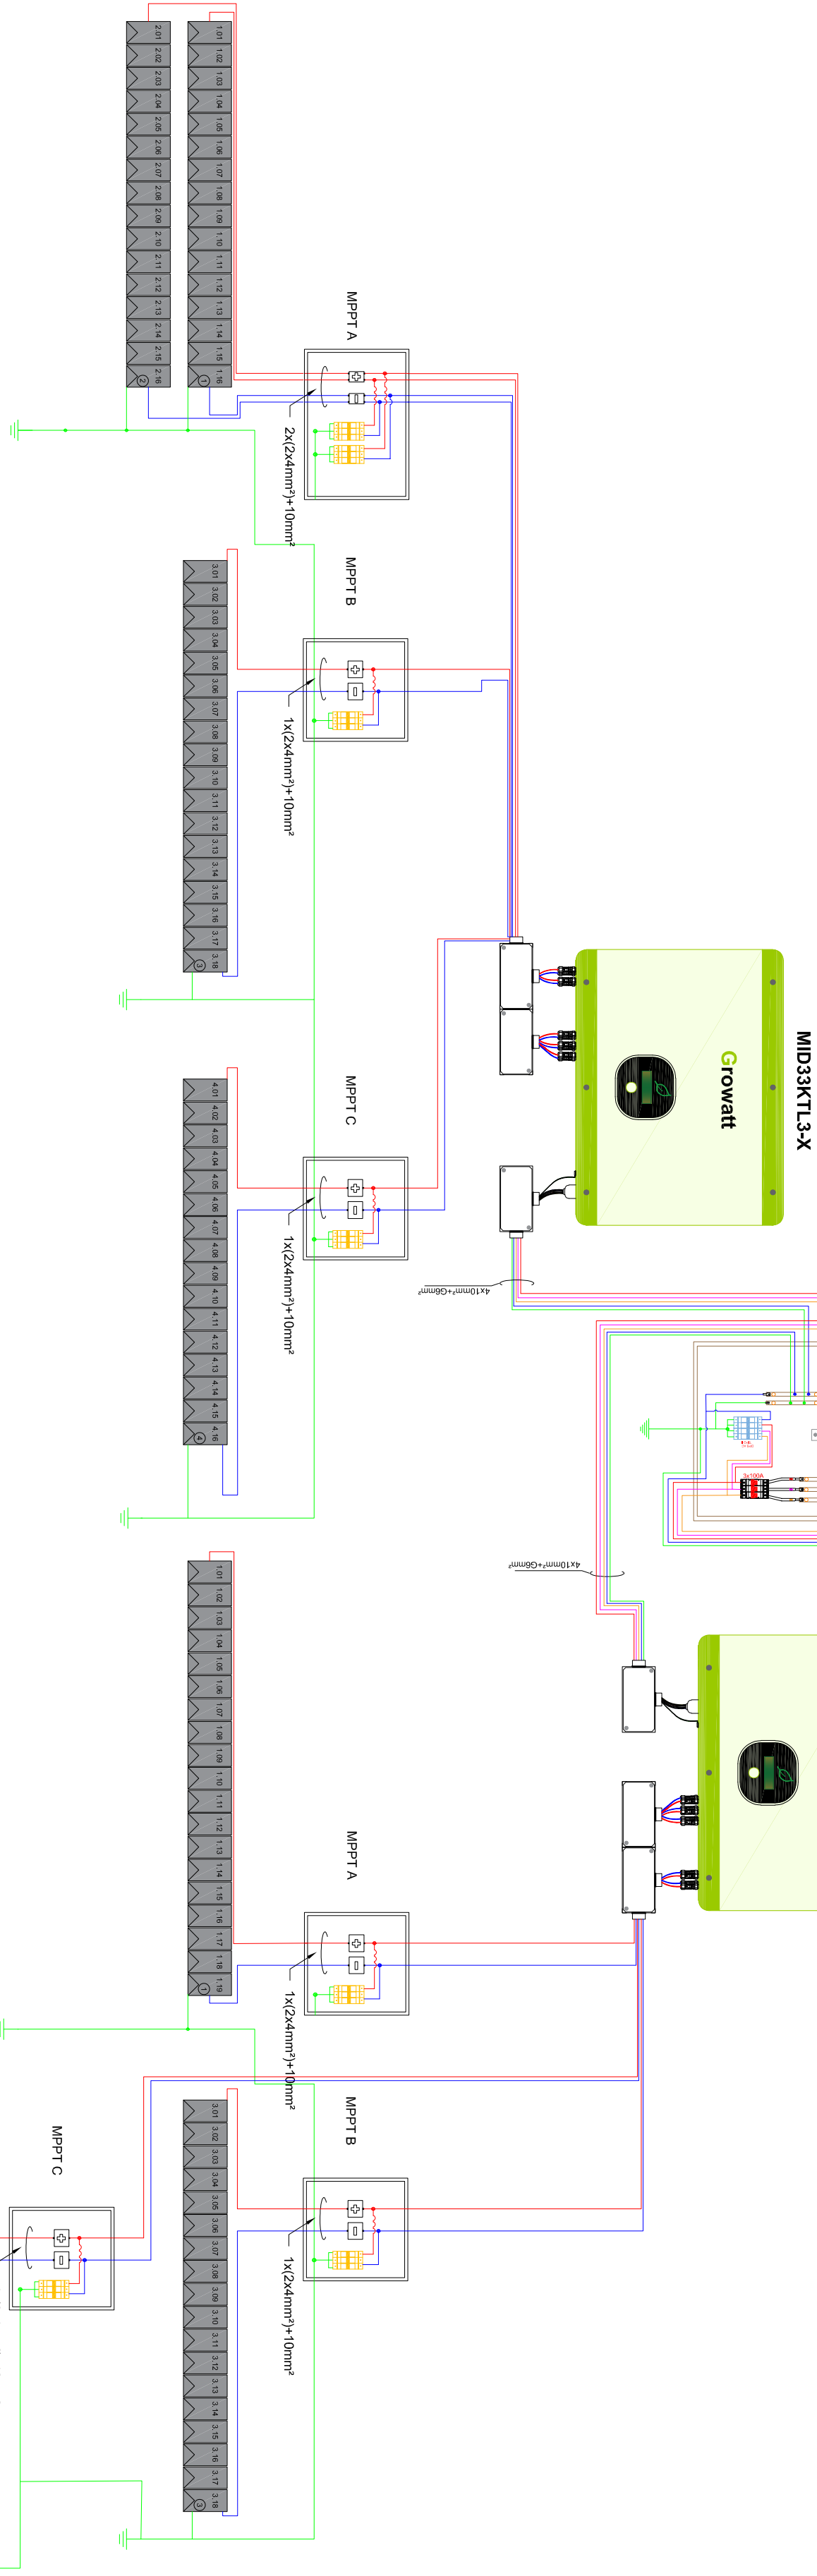


3
DIAGRAMA TRIFILAR

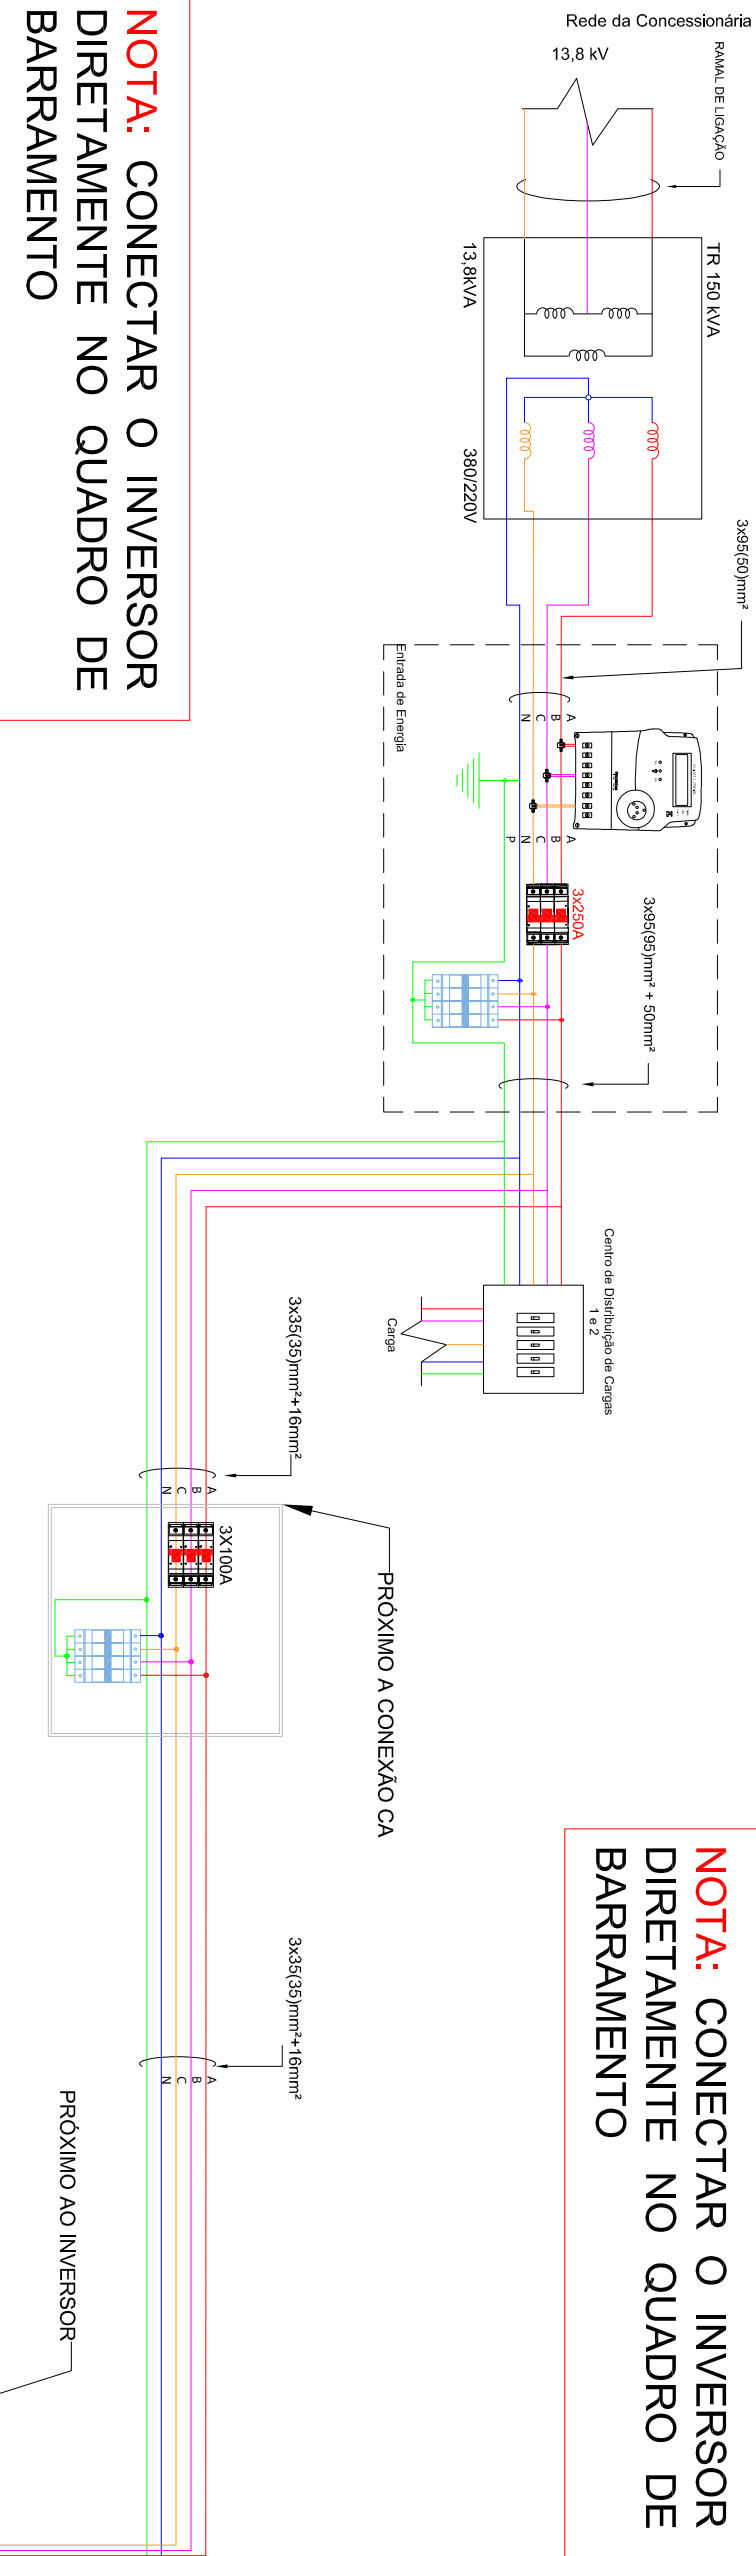

	Data:	Escala:	Frequência:	Tensão:	Coordenadas geográficas:	Folha:
	29/07/2022	Sem Escala	60 Hz	220/380 V	8°16'30,14"S / 35°58'24,12"O	1/3

Proprietário: TRIBUNAL REGIONAL DO TRABALHO 6 REG
CPF/CNPJ: 02.566.224/0001-90
Endereço: RUA AGAMENON MAGALHAES 814, CENTRO
Cidade: CARUARU - PE
Autor do projeto: VALESCA FELTRIN
Responsável técnico: LUIZ ALBERTO WAGNER PINTO JR. - CREA RS139947

Proprietário
Responsável Técnico

DISPOSIÇÃO DOS MÓDULOS


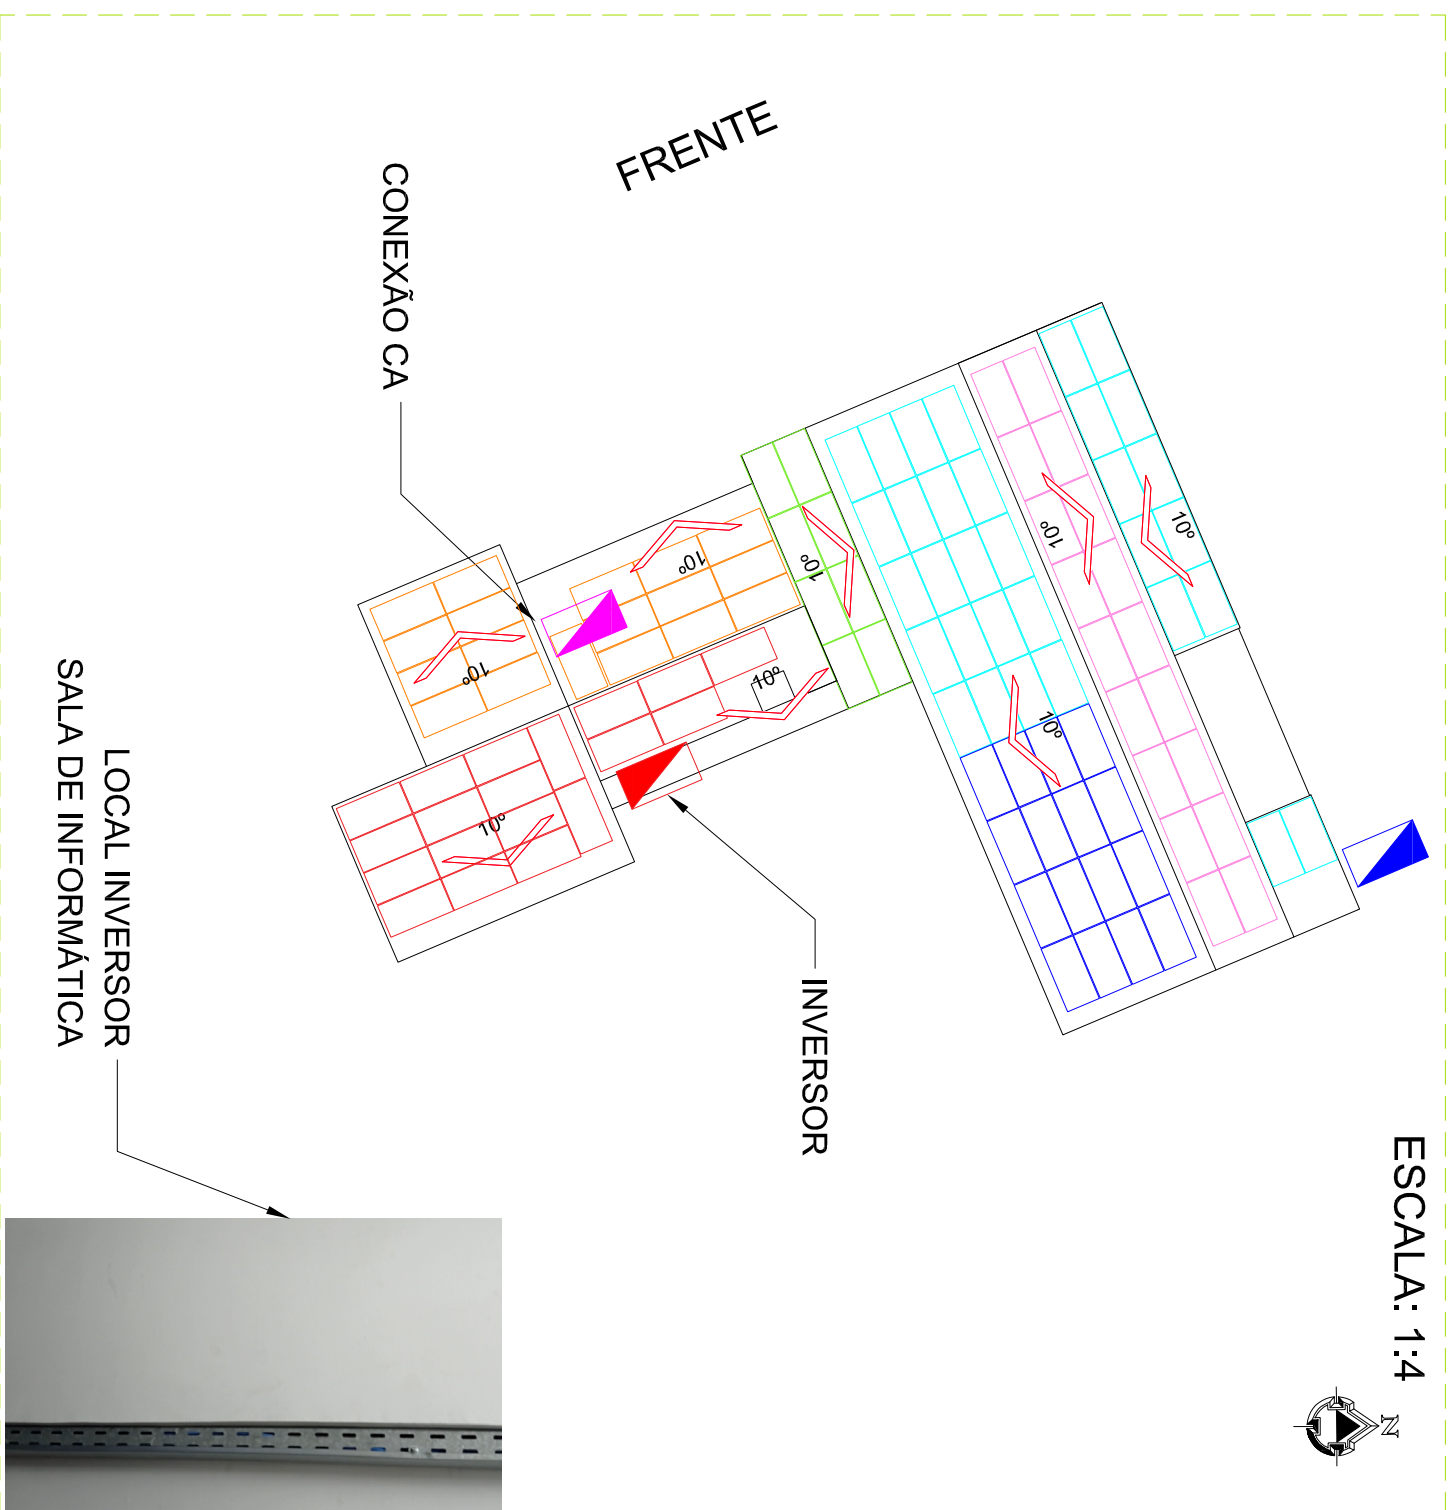


DIAGRAMA UNIFILAR

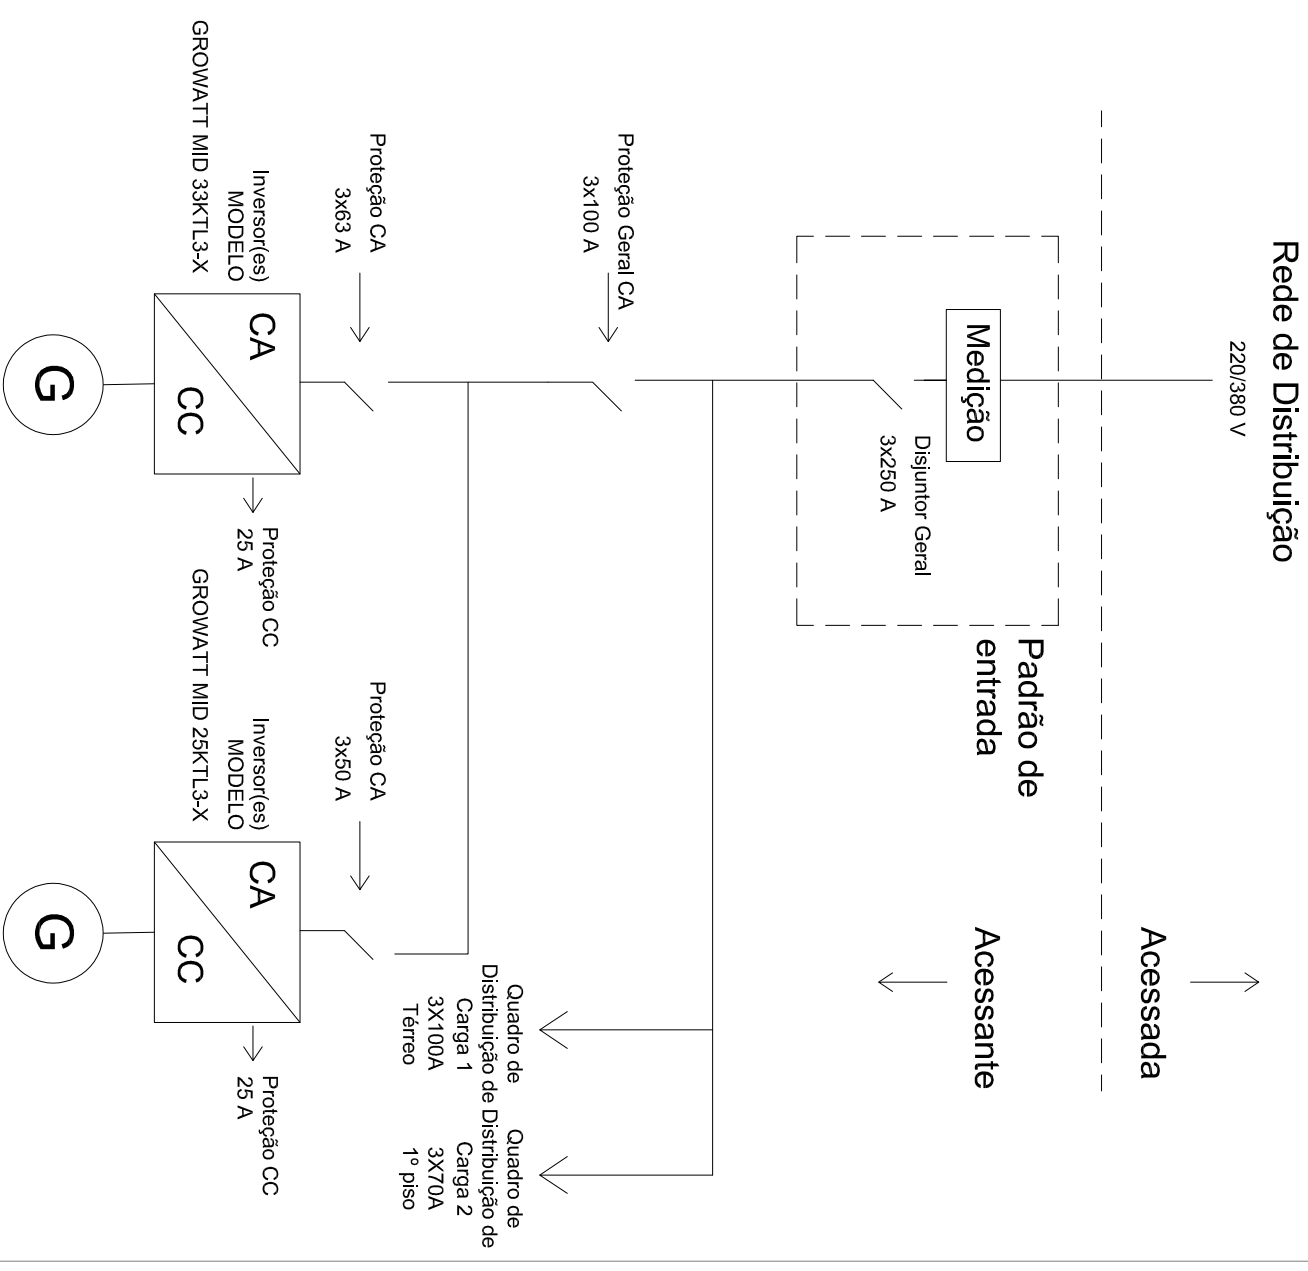

	Data:	Escala:	Frequência:	Tensão:	Coordenadas geográficas:	Folha:
	15/07/2022	Sem Escala	60 Hz	220/380 V	8°16'30.14"S / 35°58'24.12"O	1/3

Proprietário: TRIBUNAL REGIONAL DO TRABALHO 6 REG

CPF/CNPJ: 02.566.224/0001-90

Endereço: RUA AGAMENON MAGALHAES 814, CENTRO

Cidade: CARUARU - PE


Autor do projeto: VALESCA FELTRIN

Responsável técnico: LUIZ ALBERTO WAGNER PINTO JR. - CREA RS139947


Proprietário

Responsável Técnico

4FORMA DE MONTAGEM: ATERRAMENTO

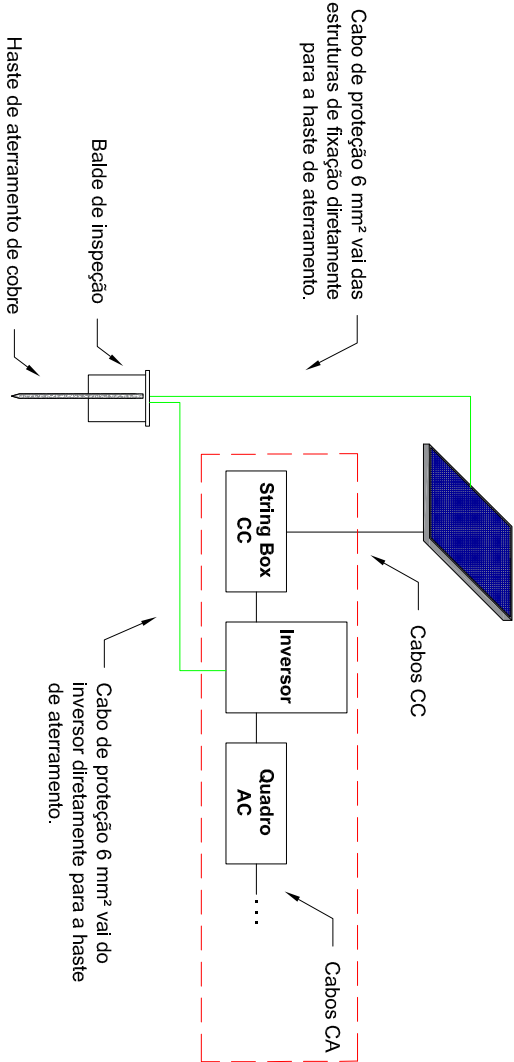


6FORMA DE MONTAGEM: INVERSOR E CABEAMENTO


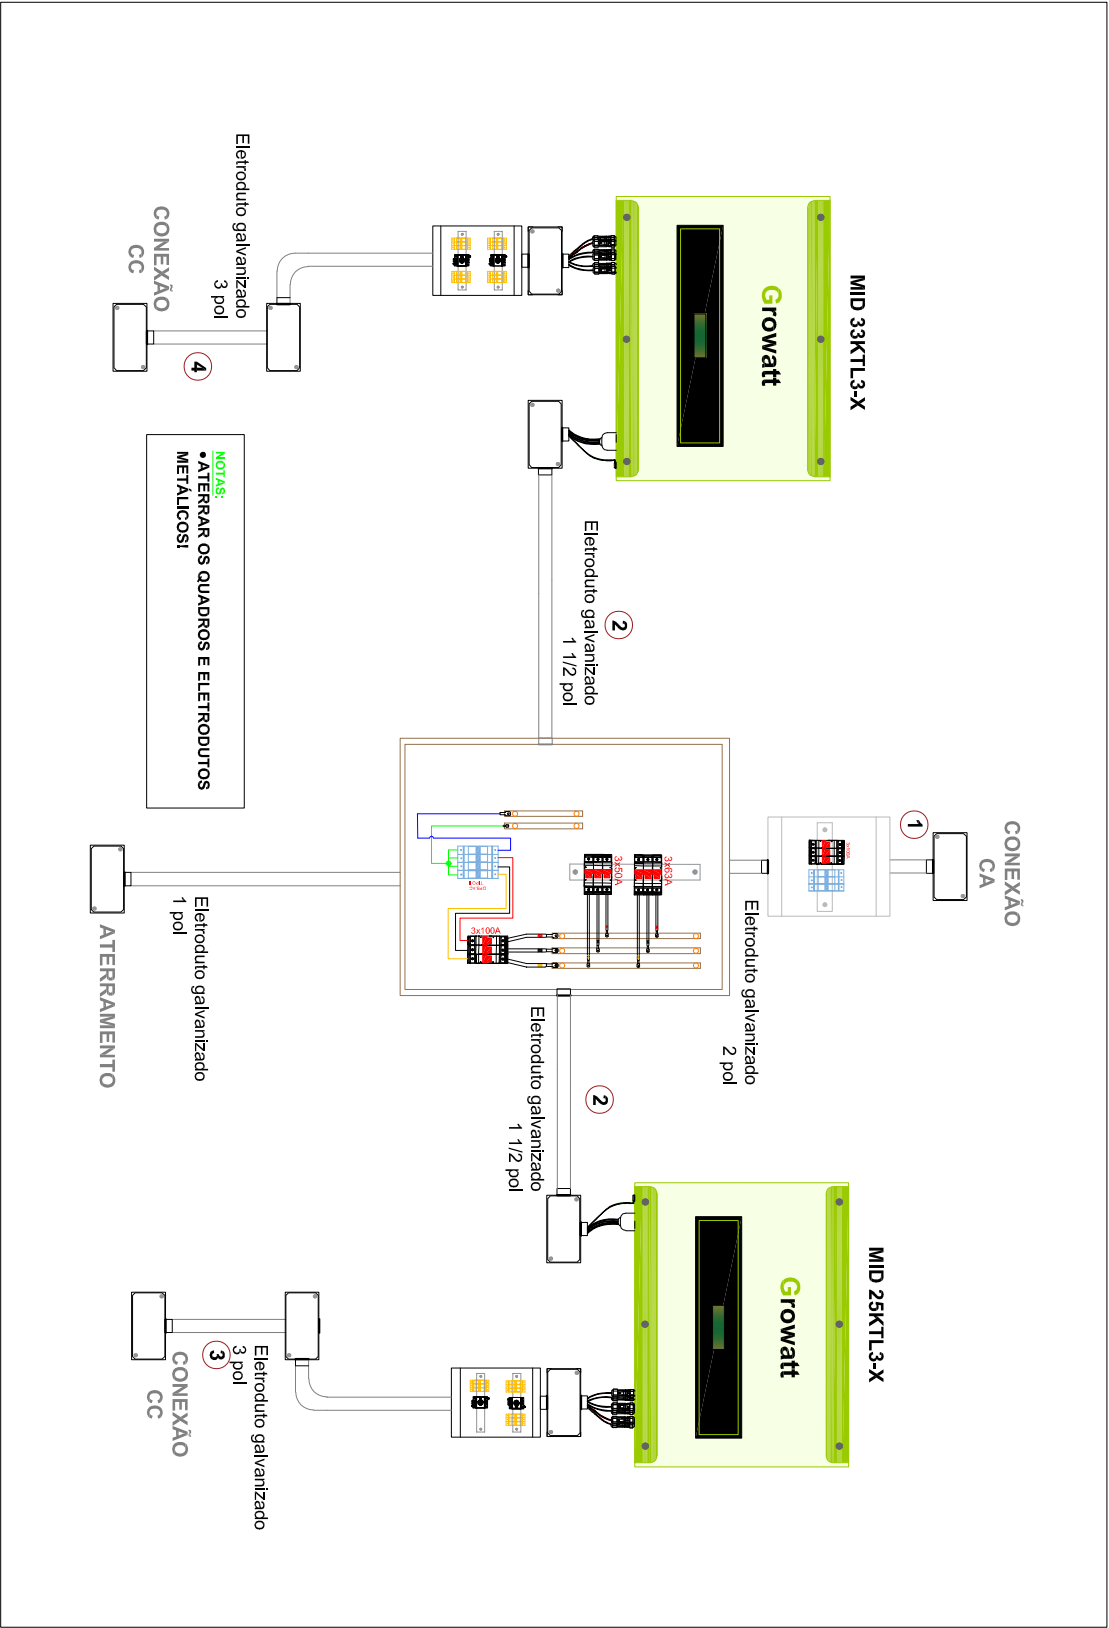


5FORMA DE MONTAGEM DA ESTRUTURA
FIBROCIMENTO C/ TERÇA DE MADEIRA

Legenda de Materiais	
	TERMINAL INTERMEDIÁRIO
	TERMINAL FINAL
	PERFIL SUPORTE DO MÓDULO
	PARAFUSO PRISIONEIRO
	MÓDULO FOTOVOLTAICO

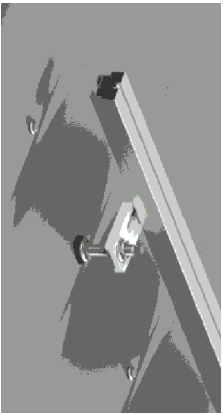

Fixar os parafusos prisioneiros nas terças de madeira com espaçamento máximo de 1,5 metros - sobre eles fixar os trilhos com parafuso cabeça de martelo

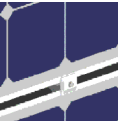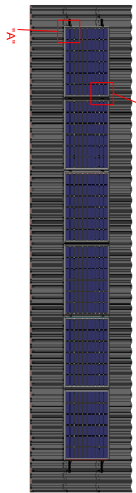

	Data:	15/07/2022	Escala:	Sem Escala	Frequência:	60 Hz	Tensão:	220/380 V	Coordenadas geográficas:	8°16'30.14"S / 35°58'24.12"O	Folha:	3/3
--	-------	------------	---------	------------	-------------	-------	---------	-----------	--------------------------	------------------------------	--------	-----

Proprietário: TRIBUNAL REGIONAL DO TRABALHO 6 REG

CPF/CNPJ: 02.566.224/0001-90

Endereço: RUA AGAMENON MAGALHAES 814, CENTRO

Cidade: CARUARU - PE

Autor do projeto: VALESCA FELTRIN

Responsável técnico: LUIZ ALBERTO WAGNER PINTO JR. - CREA RS139947

Proprietário

Responsável Técnico