


LAYOUT DOS EQUIPAMENTOS



LEGENDA:

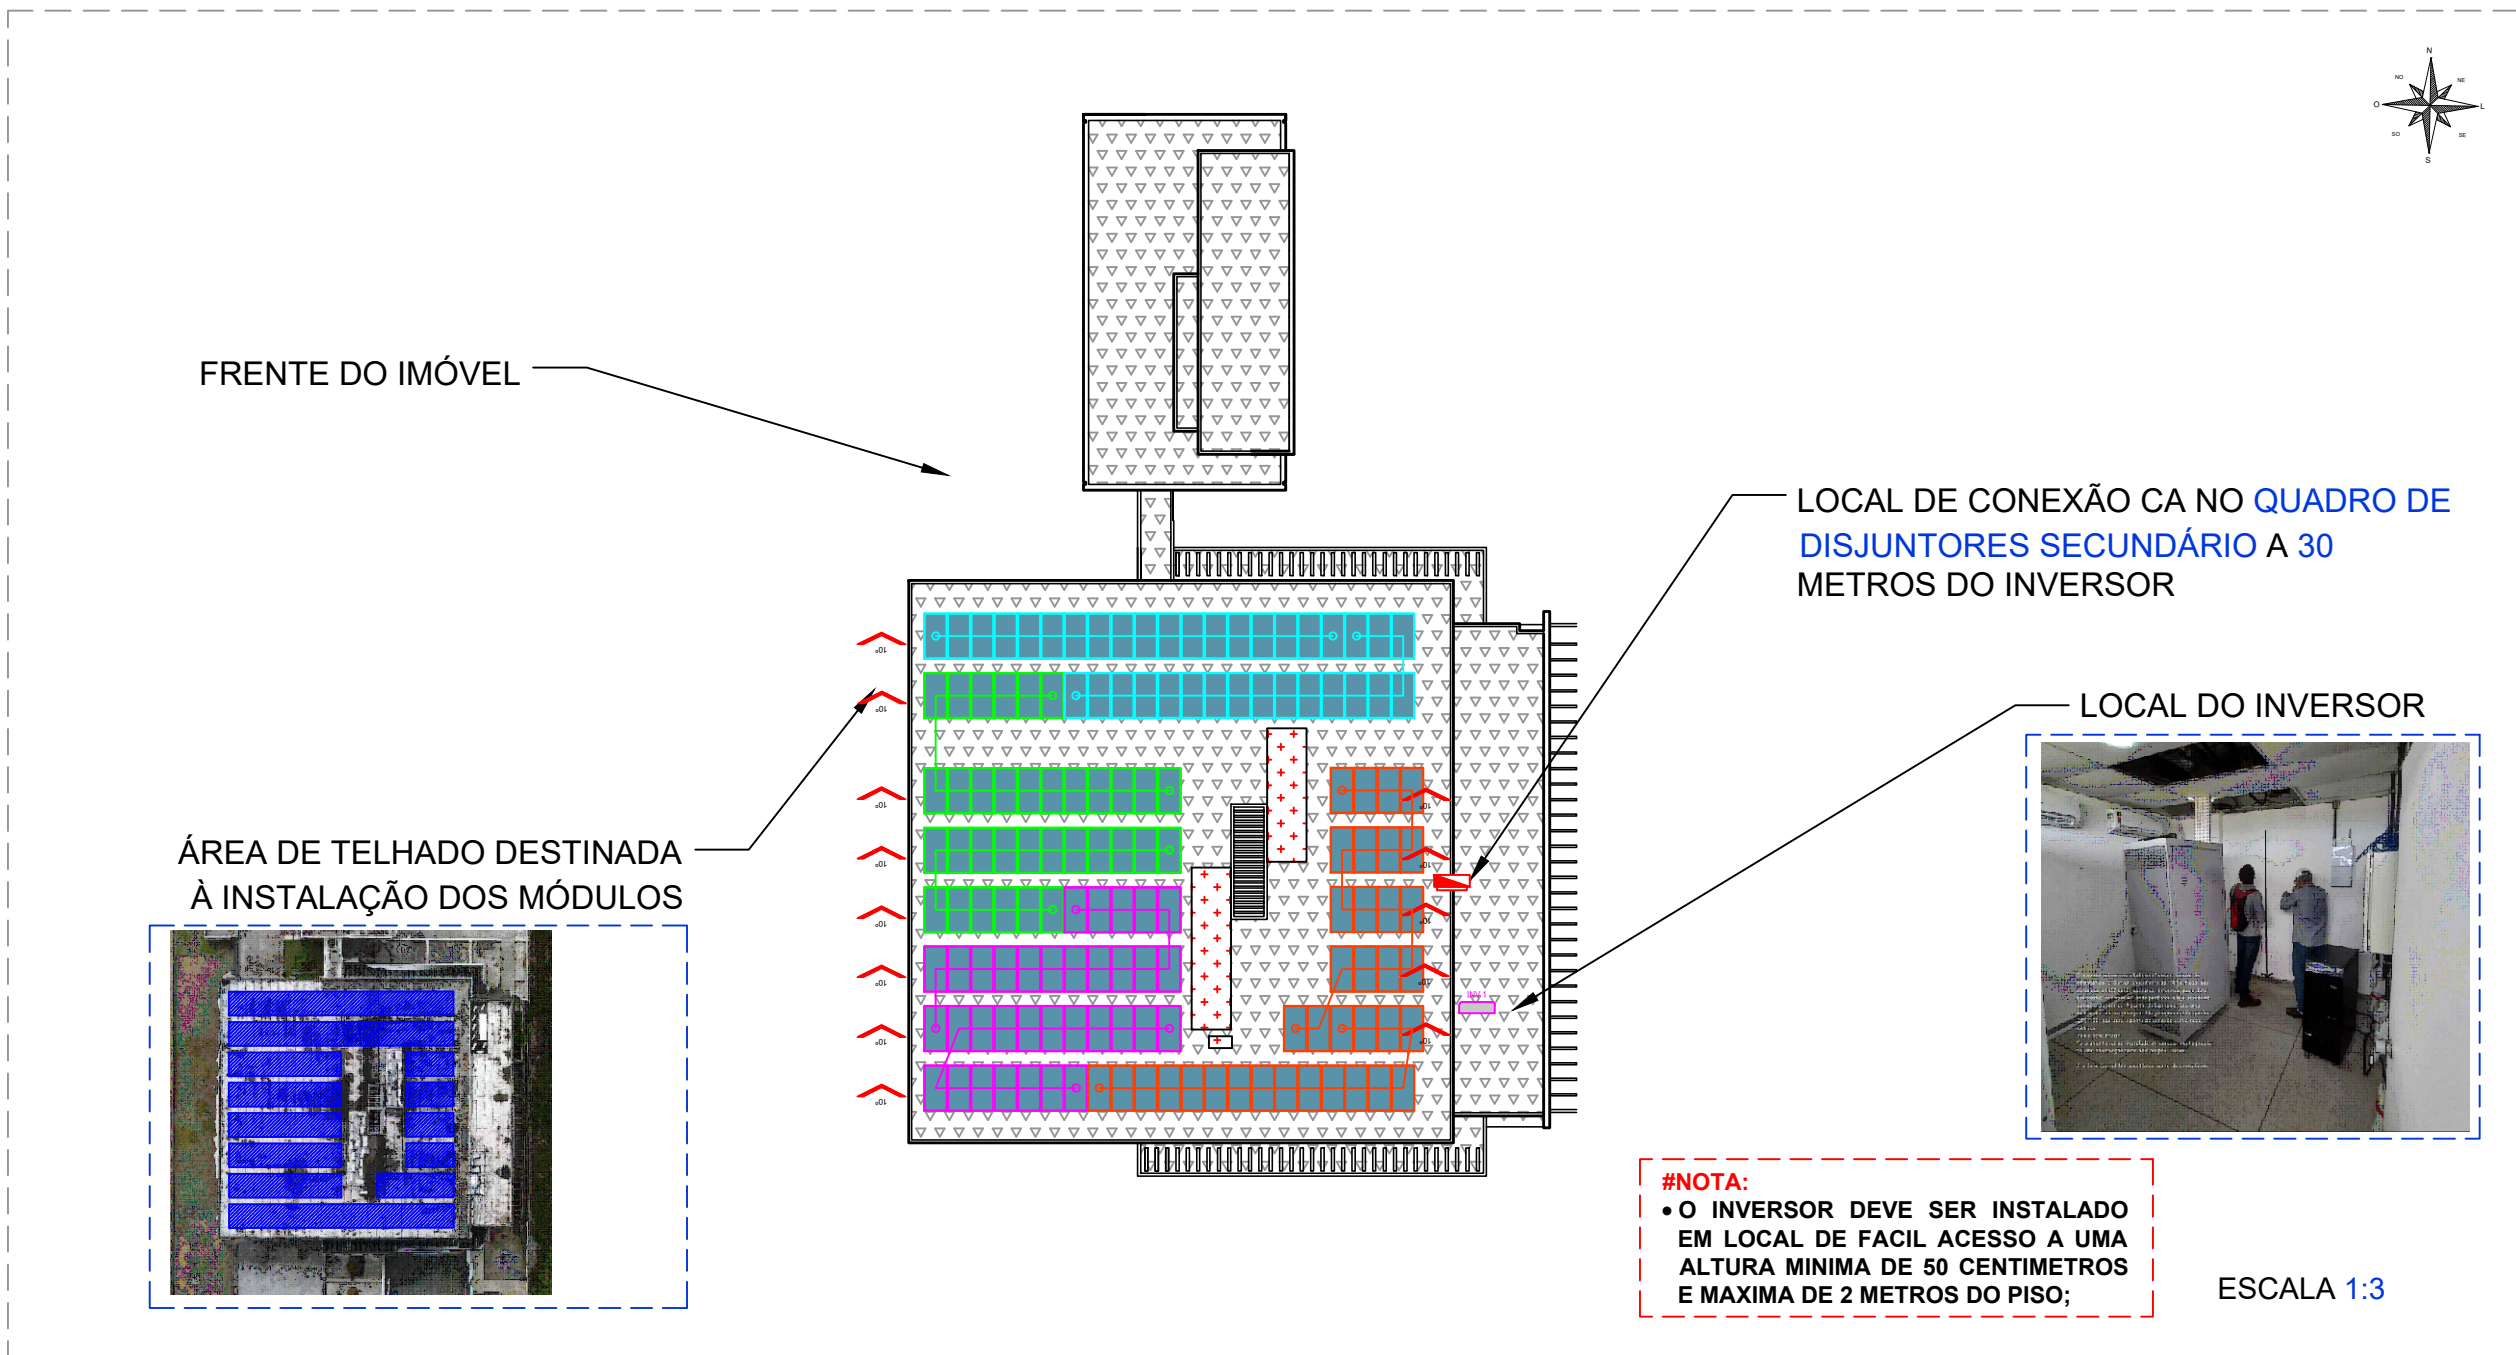

MÓDULO FOTOVOLTAICO
MARCA: HT SAAE
MODELO: HT66-18X 505W



PONTO DE CONEXÃO CA

INV 1



INVERSOR DE FREQUÊNCIA
MARCA: GROWATT
MODELO: MAX75KTL3-X LV
POTÊNCIA: 75 kW
MPPT 1: 2x18
MPPT 2: 2x17
MPPT 3: 2x17
MPPT 4: 2x18



CONEXÃO SÉRIE



ATERRAMENTO



TELHADO LAJE



TELHADO NÃO UTILIZAR

	Data:	Escala:	Frequência:	Tensão:	Coordenadas geográficas:	Folha:
	30/05/2023		60 Hz	220/380V	7°33'26.39"S / 35° 1'36.55"O	2/2
Proprietário: TRIBUNAL REGIONAL DO TRABALHO 6 REG						
CPF/CNPJ: 02.566.224/0001-90					Proprietário	
Endereço: RUA MARGEM DA PE 75 7 F RUM TRABALHISTA, QD 30 LT 02						
Cidade: GOIANA - PE						
Autor do projeto: GABRIELA JAURIS					Responsável Técnico	
Responsável técnico: LUIZ ALBERTO WAGNER PINTO JR. - CREA RS139947						

GROWATT

	Data:	Escala:	Frequência:	Tensão:	Coordenadas geográficas:	Folha:
	30/05/2023		60 Hz	220/380V	7°33'26.39"S / 35° 1'36.55"O	1/2

Proprietário: TRIBUNAL REGIONAL DO TRABALHO 6 REG

CPF/CNPJ: 02.566.224/0001-90

Endereço: RUA MARGEM DA PE 75 7 F RUM TRABALHISTA, QD 30 LT 02

Cidade: GOIANA - PE


Autor do projeto: GABRIELA JAURIS

Responsável técnico: LUIZ ALBERTO WAGNER PINTO JR. - CREA RS139947

Proprietário

Responsável Técnico

DIAGRAMA TRIFILAR

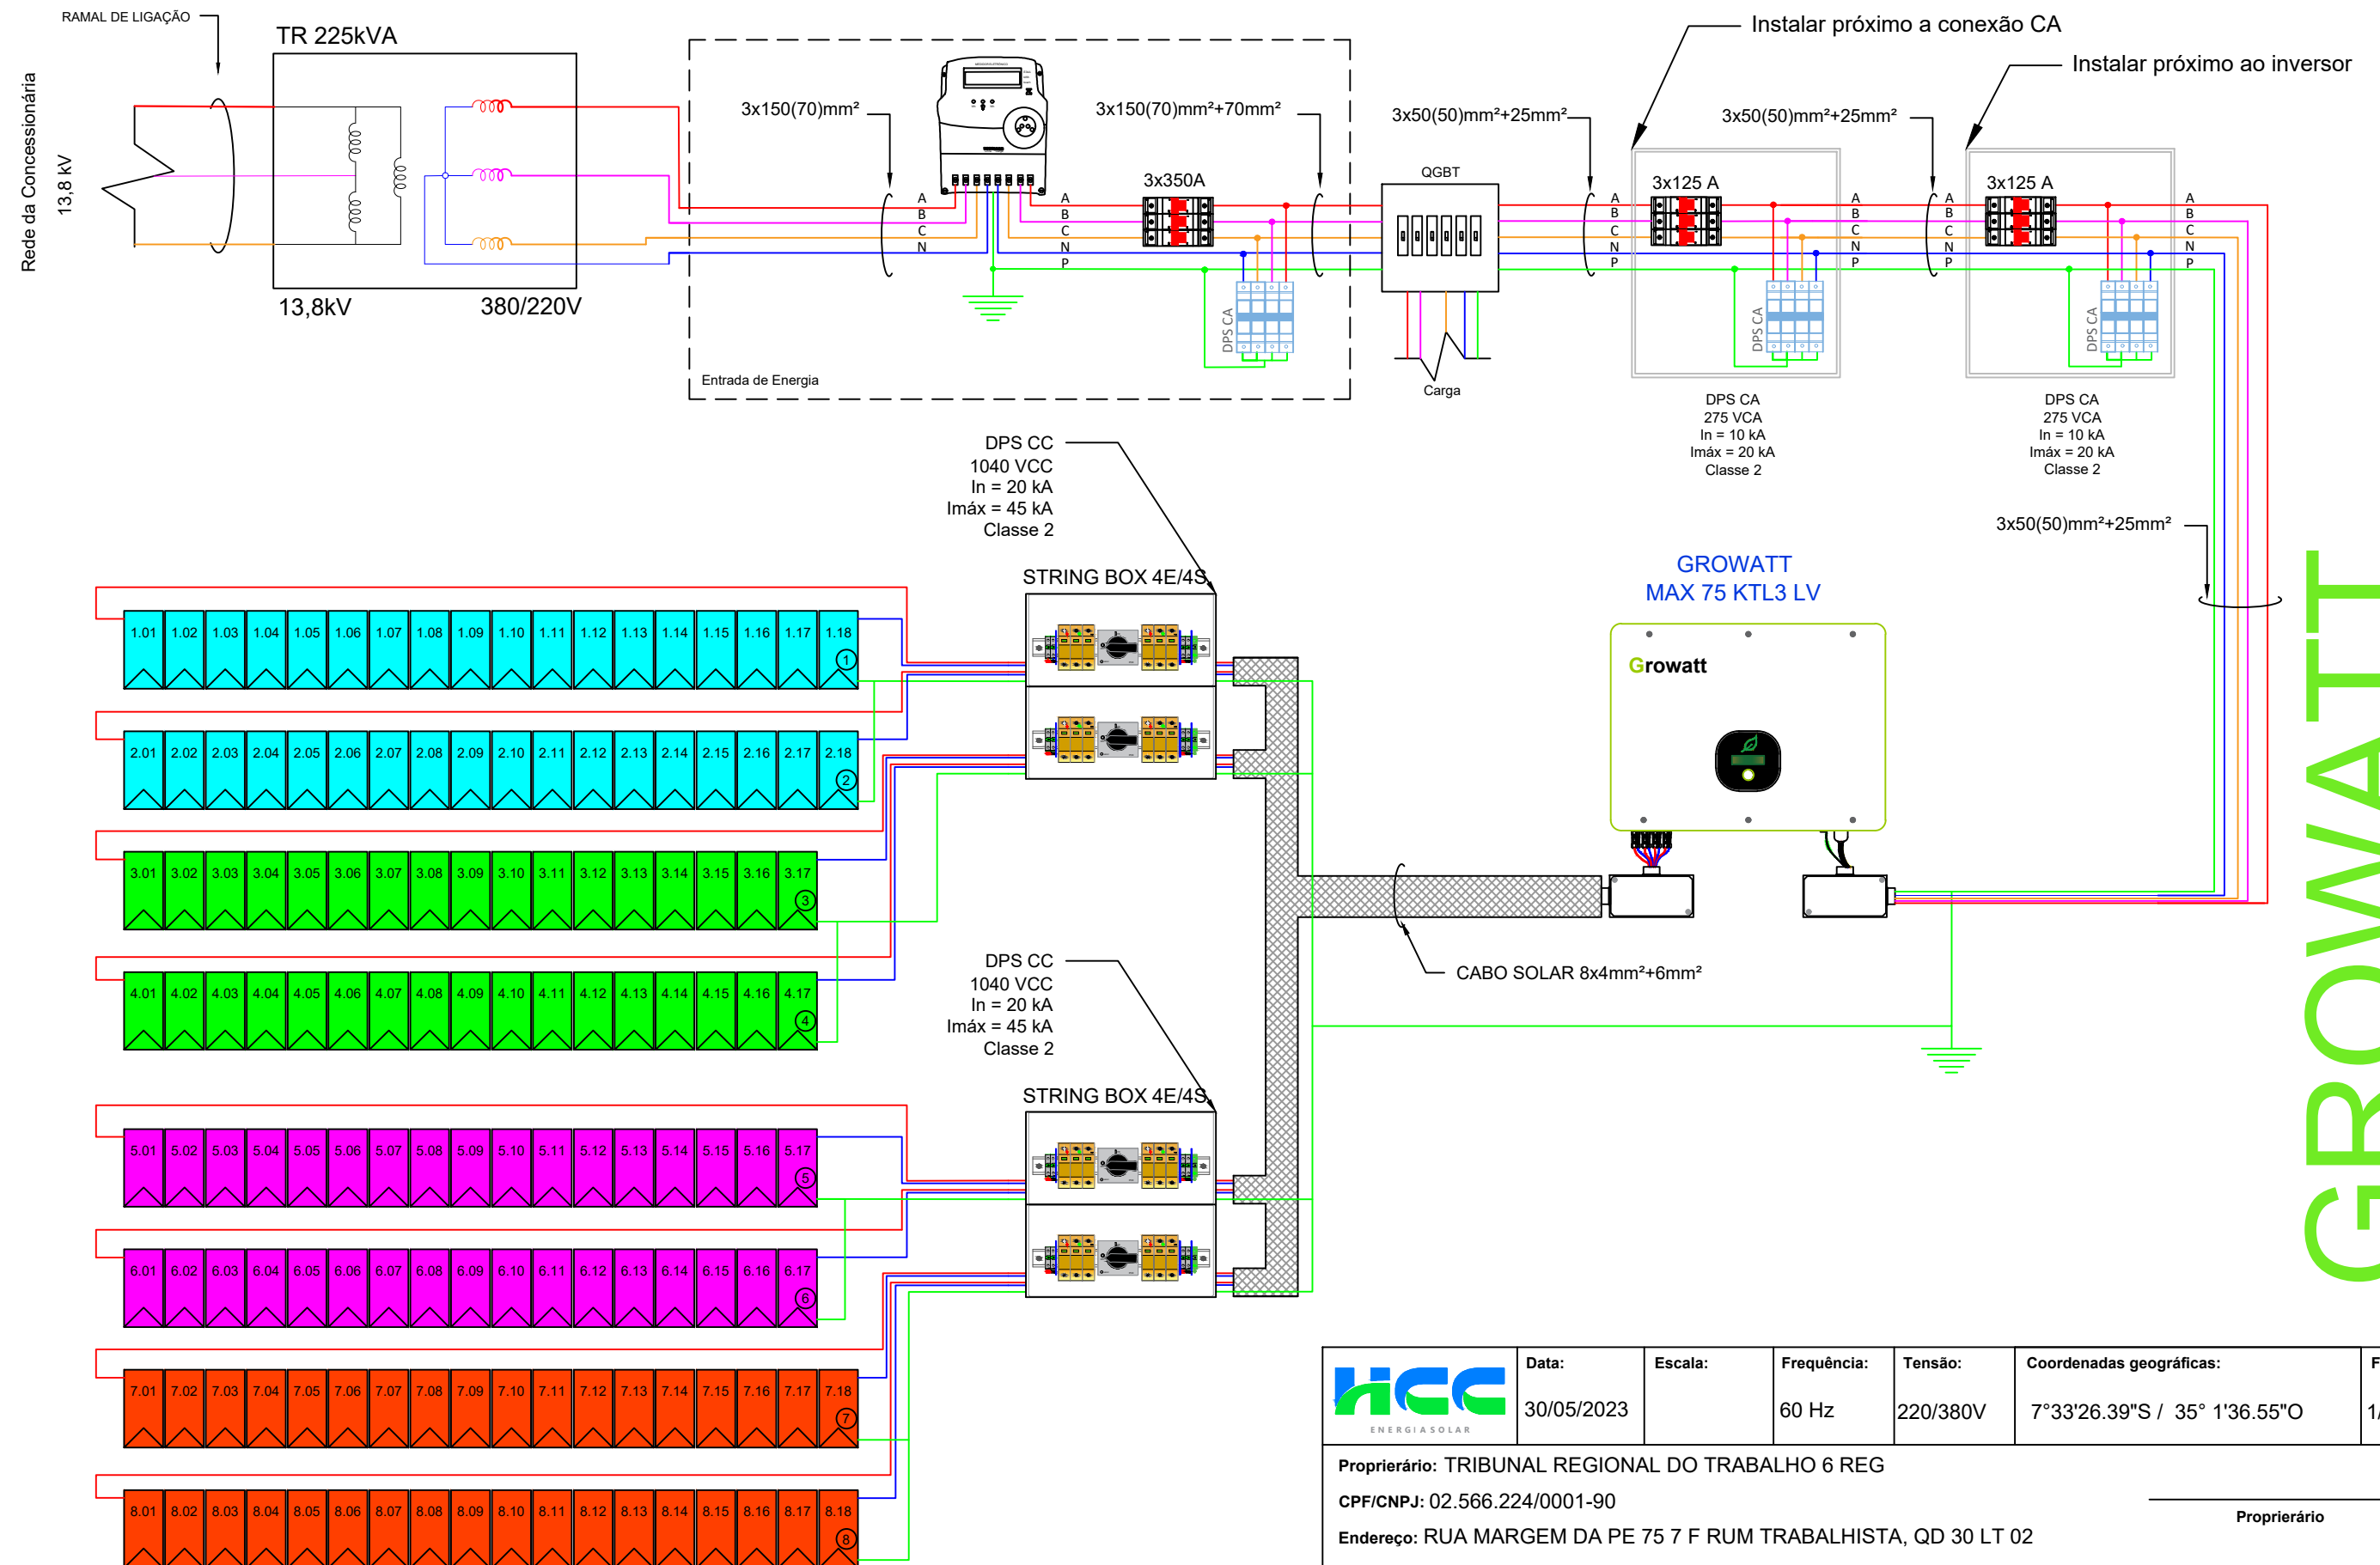

GROWATT

	Data:	Escala:	Frequência:	Tensão:	Coordenadas geográficas:	Folha:
	30/05/2023		60 Hz	220/380V	7°33'26.39"S / 35° 1'36.55"O	1/2

Proprietário: TRIBUNAL REGIONAL DO TRABALHO 6 REG

CPF/CNPJ: 02.566.224/0001-90

Endereço: RUA MARGEM DA PE 75 7 F RUM TRABALHISTA, QD 30 LT 02

Cidade: GOIANA - PE

Autor do projeto: GABRIELA JAURIS

Responsável técnico: LUIZ ALBERTO WAGNER PINTO JR. - CREA RS139947

Proprietário

Responsável Técnico