



4FORMA DE MONTAGEM: ATERRAMENTO

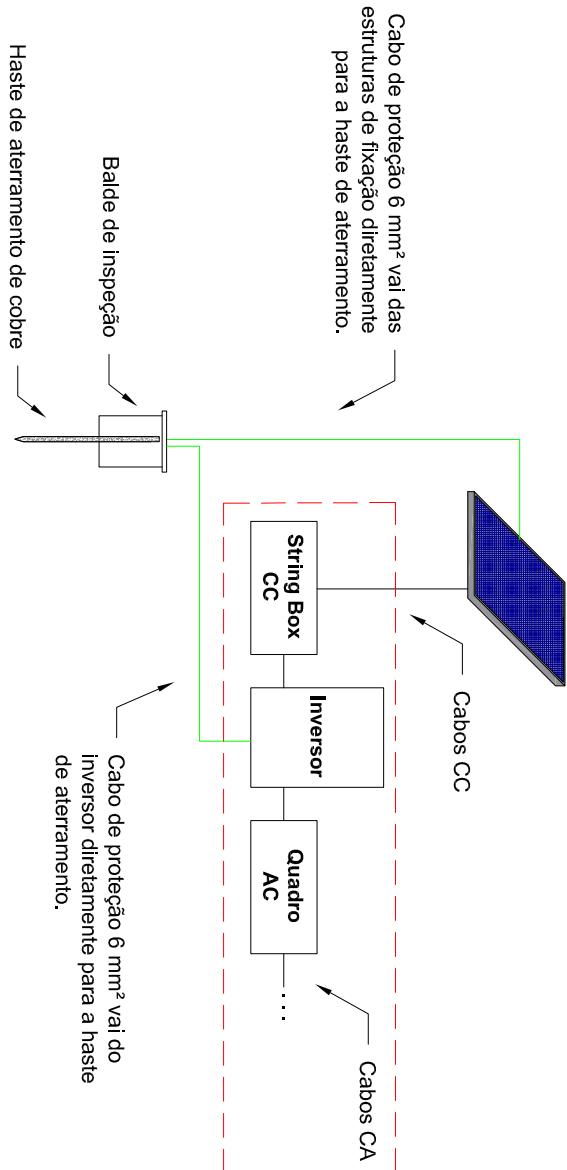

6FORMA DE MONTAGEM: INVERSOR E CABEAMENTO

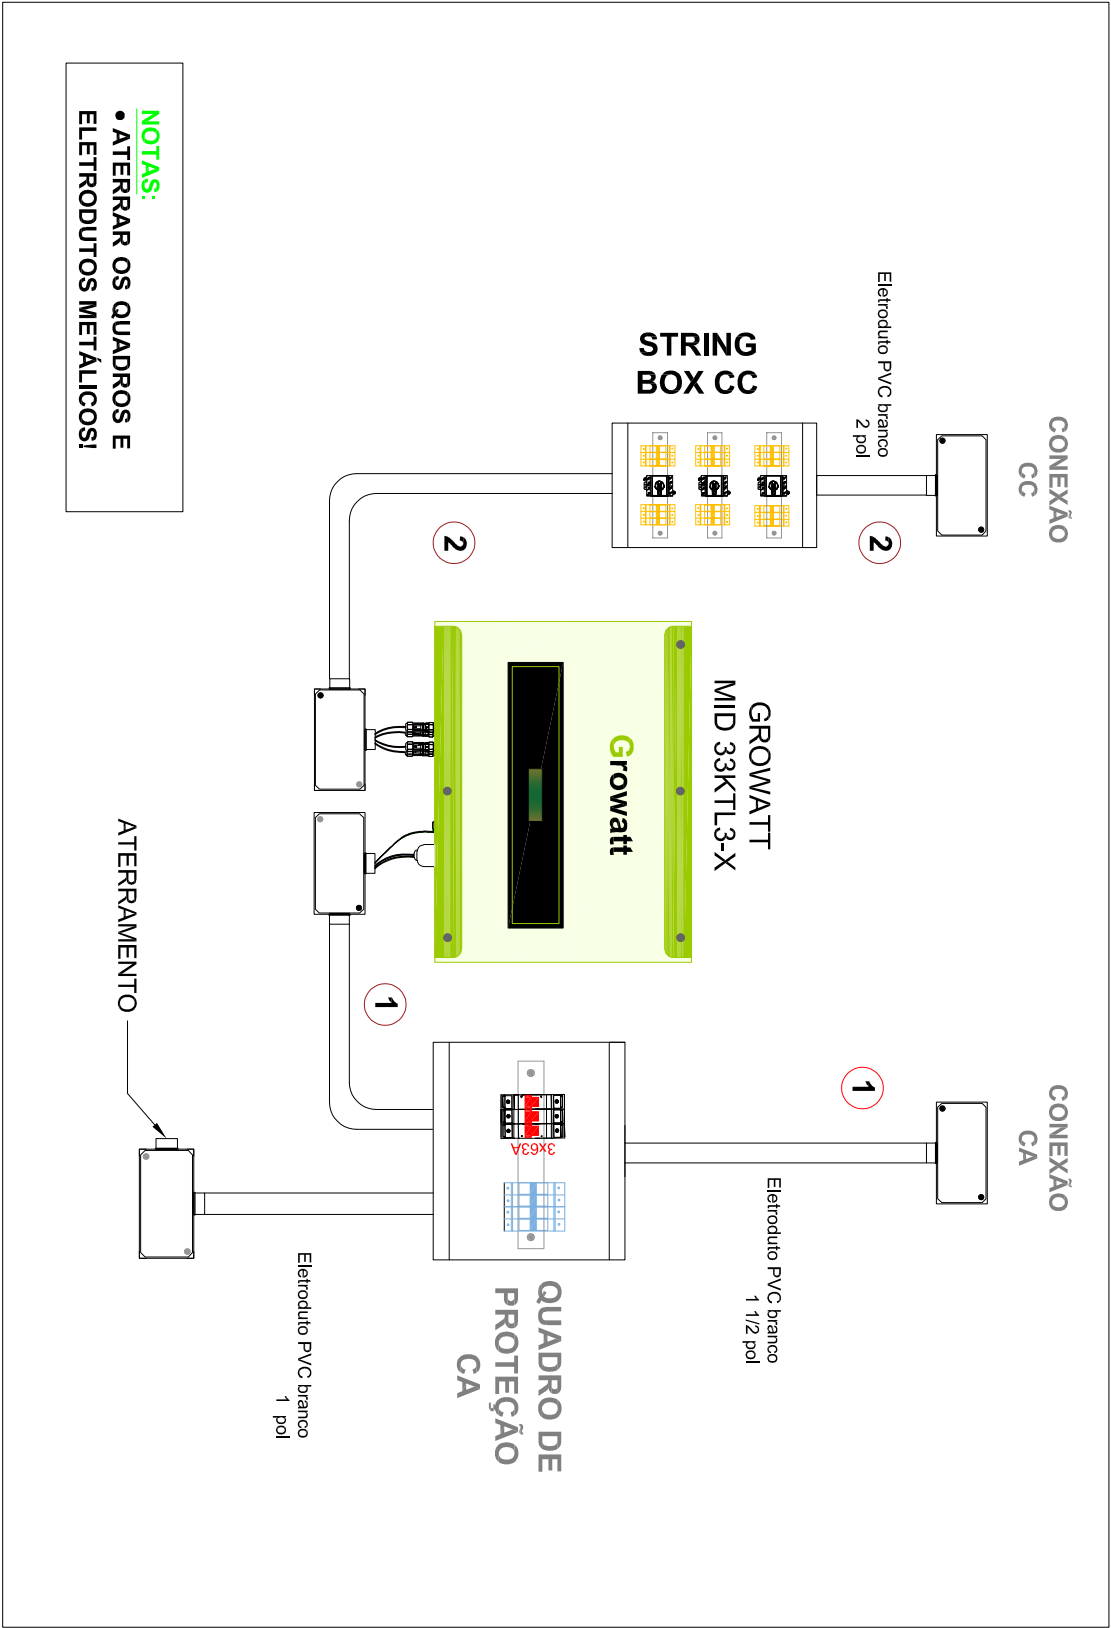

5FORMA DE MONTAGEM DA ESTRUTURA
FIBROCIMENTO C/ TERÇA DE MADEIRA

Legenda de Materiais	
	TERMINAL INTERMEDIÁRIO
	TERMINAL FINAL
	PERFIL SUPORTE DO MÓDULO
	PARAFUSO PRISIONEIRO
	MÓDULO FOTOVOLTAICO

DETALHE "A"

DETALHE "B"

Fixar os parafusos prisioneiros nas terças de madeira com espaçamento máximo de 1,5 metros - sobre eles fixar os trilhos com parafuso cabeça de martelo



 hcec <i>Energia Solar</i>	Data:	Escala:	Frequência:	Tensão:	Coordenadas geográficas:	Folha:
	13/12/2022	Sem Escala	60 Hz	220/380 V	8°23'57.94"S / 35°3'29.57"O	1/3
	Proprietário: TRIBUNAL REGIONAL DO TRABALHO 6 REG					
	CPF/CNPJ: 02.566.224/0001-90					
	Endereço: RUA DO CLUBE SN					
	Cidade: IPOJUCA - PE					
	Autor do projeto: MATEUS FREITAS DA SILVA					
Responsável técnico: LUIZ ALBERTO WAGNER PINTO JR. - CREA RS139947						
Proprietário						Responsável Técnico

DISPOSIÇÃO DOS MÓDULOS


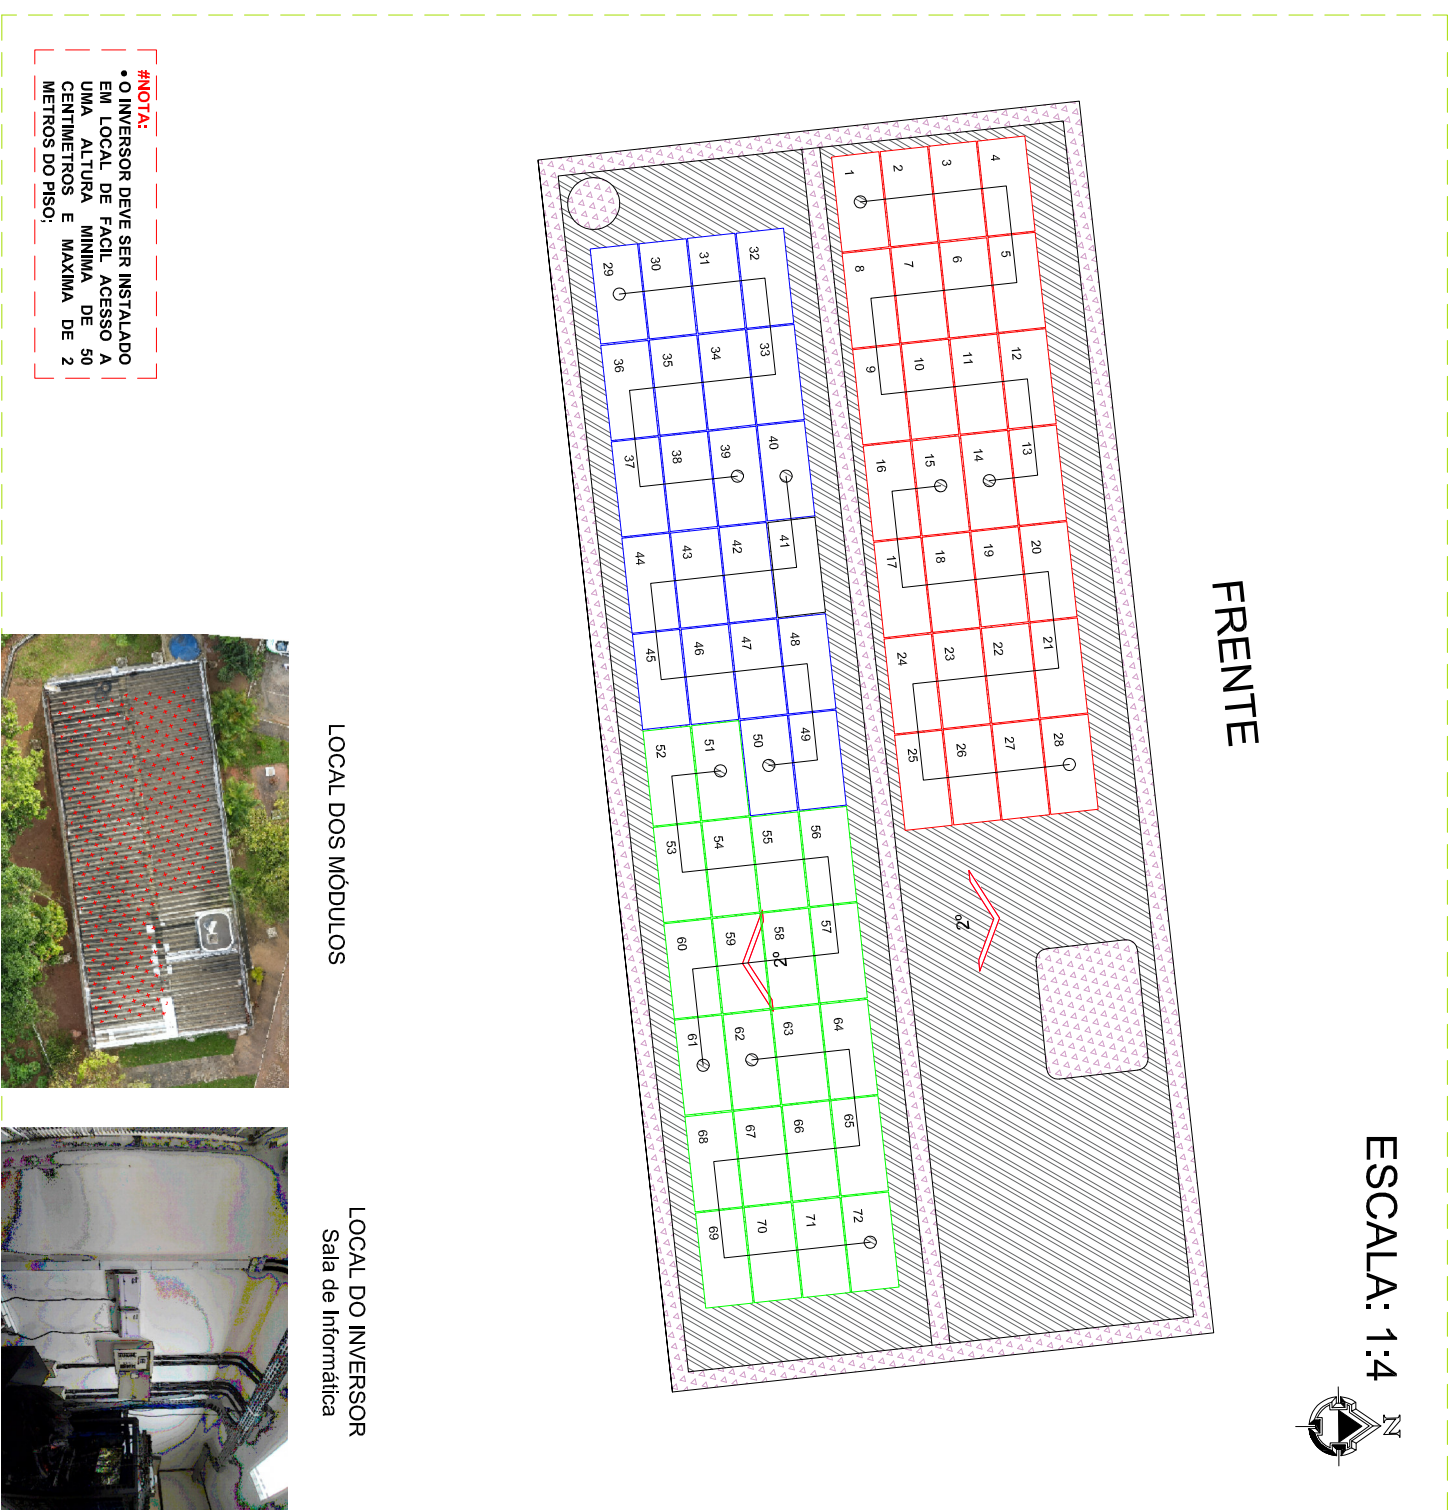



DIAGRAMA UNIFILAR

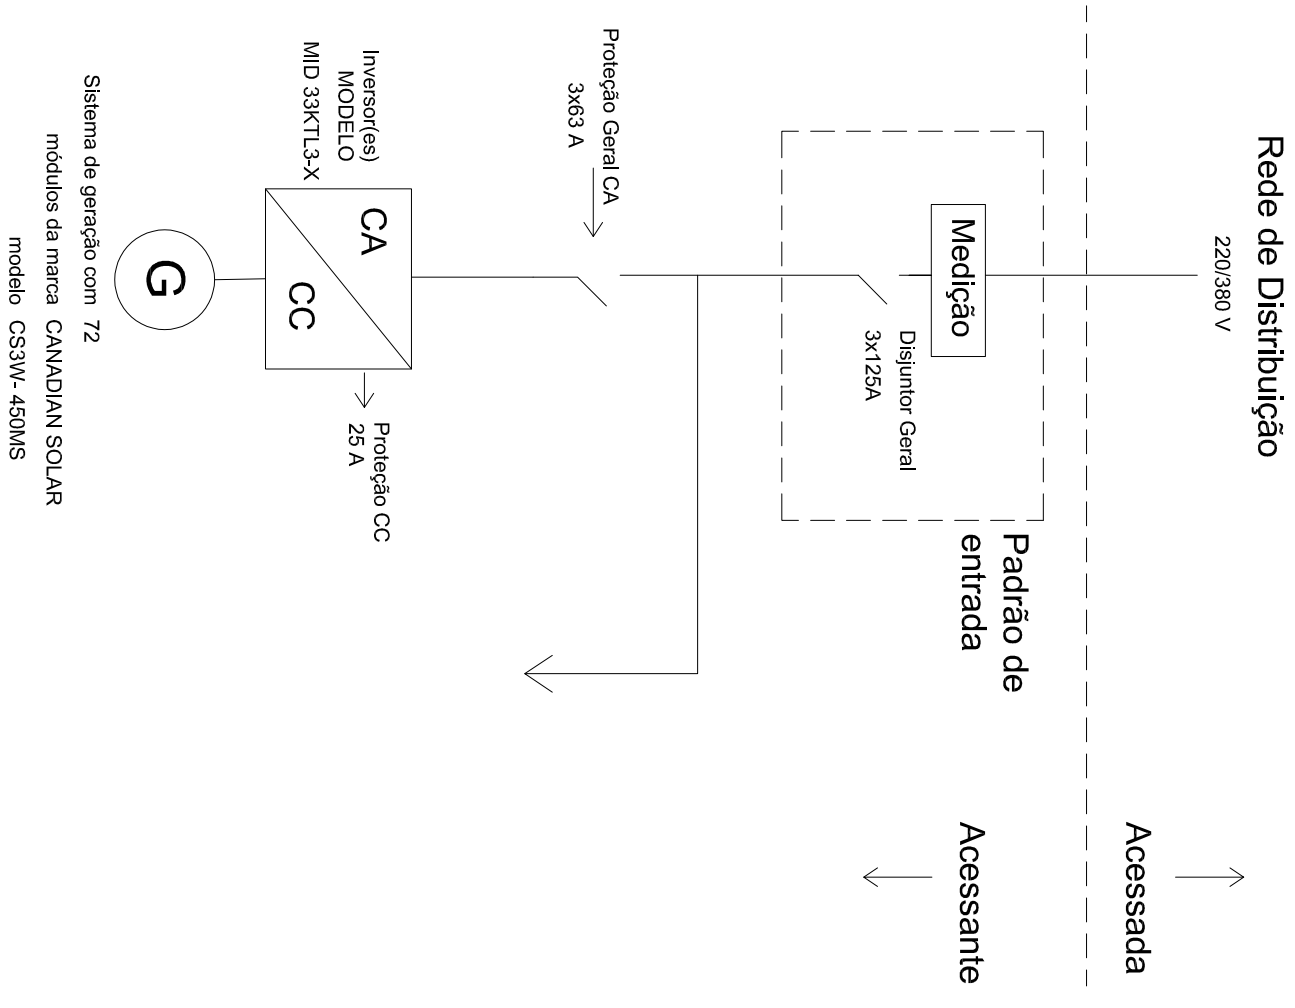

	Data:	Escala:	Frequência:	Tensão:	Coordenadas geográficas:	Folha:
	13/12/2022	Sem Escala	60 Hz	220/380 V	8°23'57.94"S / 35°3'29.57"O	1/3
	Proprietário: TRIBUNAL REGIONAL DO TRABALHO 6 REG					
	CPF/CNPJ: 02.566.224/0001-90					
	Endereço: RUA DO CLUBE SN					
Cidade: IPOJUCA - PE						
Autor do projeto: MATEUS FREITAS DA SILVA						
Responsável técnico: LUIZ ALBERTO WAGNER PINTO JR. - CREA RS138947						
						Responsável Técnico

3

DIAGRAMA TRIFILAR

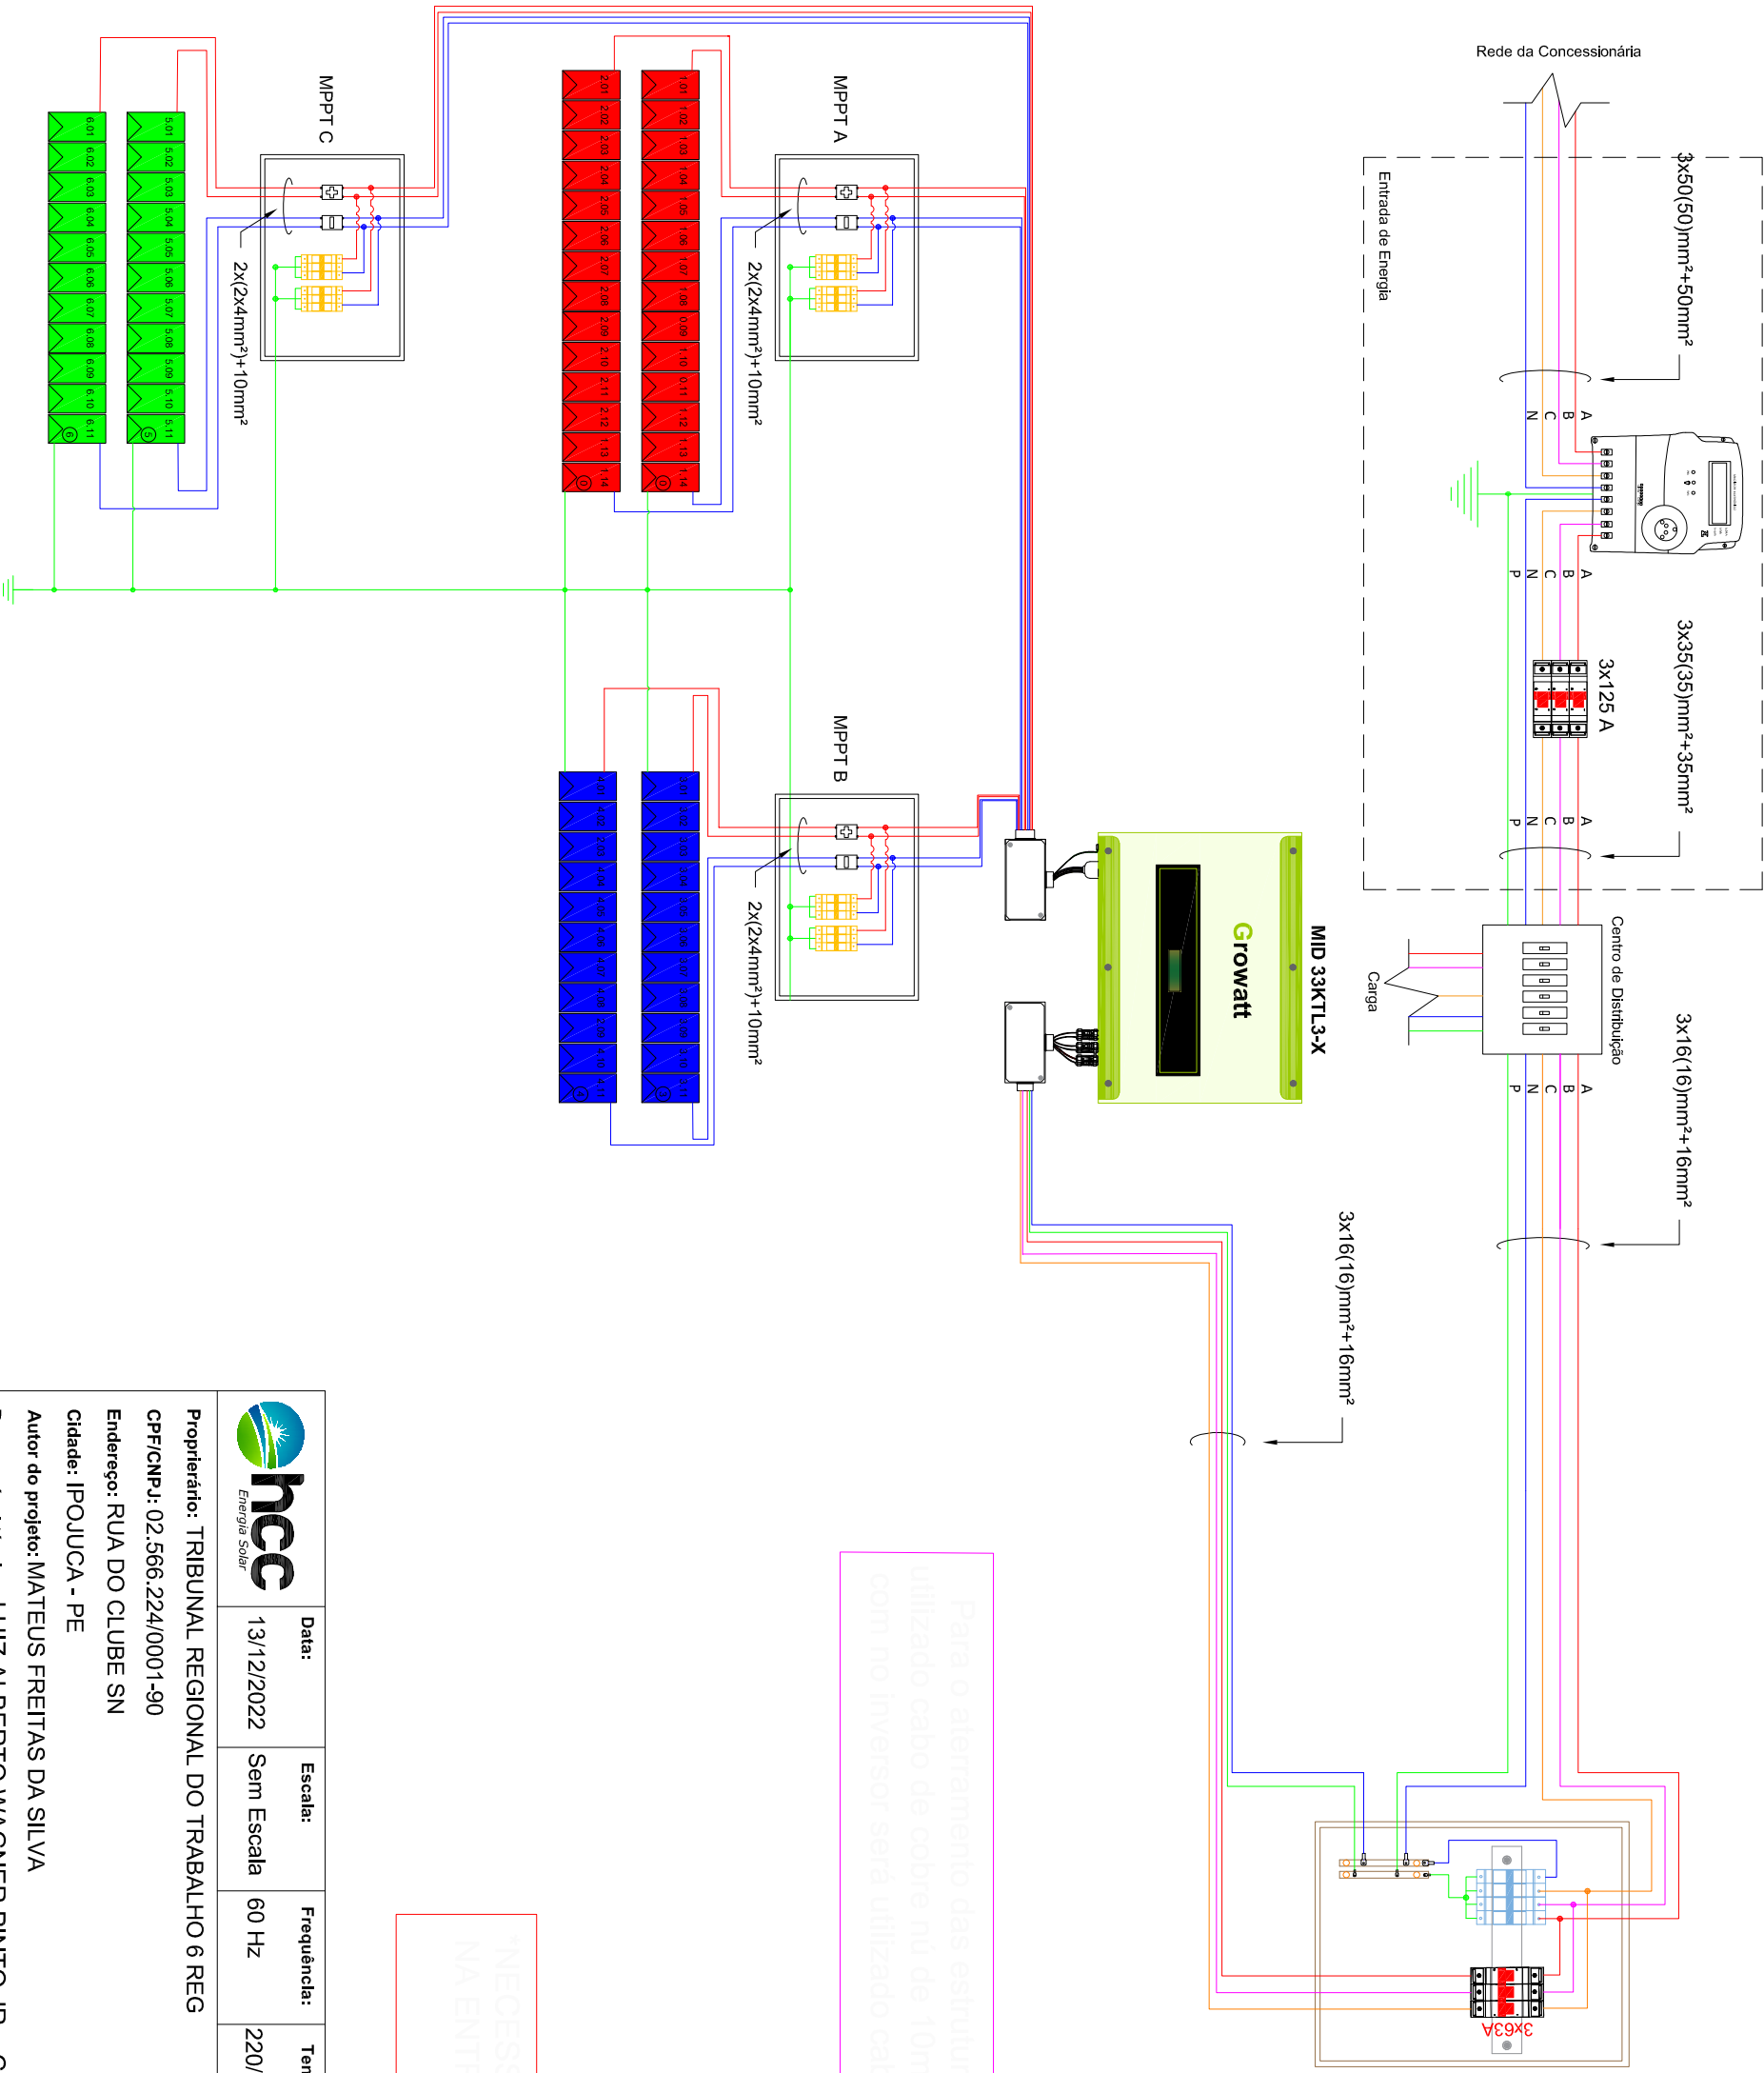

Para o aterramento das estruturas metálicas será utilizado cabo de cobre nú de 10mm². Para a conexão com no inversor será utilizado cabo flexível de 6mm².

*NECESSÁRIO IDENTIFICAR AS STRINGS NA ENTRADA DO INVERSOR E NOS DPS DA STRING BOX

	Data:	13/12/2022	Escala:	Sem Escala	Frequência:	60 Hz	Tensão:	220/380 V	Coordenadas geográficas:	8°23'57.94"S / 35° 3'29.57"O	Folha:	1/3
	Proprietário: TRIBUNAL REGIONAL DO TRABALHO 6 REG											
	CPF/CNPJ: 02.566.224/0001-90											
	Endereço: RUA DO CLUBE SN											
	Cidade: IPOJUCA - PE											
Autor do projeto: MATEUS FREITAS DA SILVA												
Responsável técnico: LUIZ ALBERTO WAGNER PINTO JR. - CREA RS139947												
Proprietário												
Responsável Técnico												