

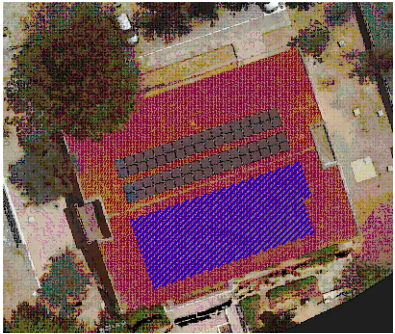


LAYOUT DOS EQUIPAMENTOS

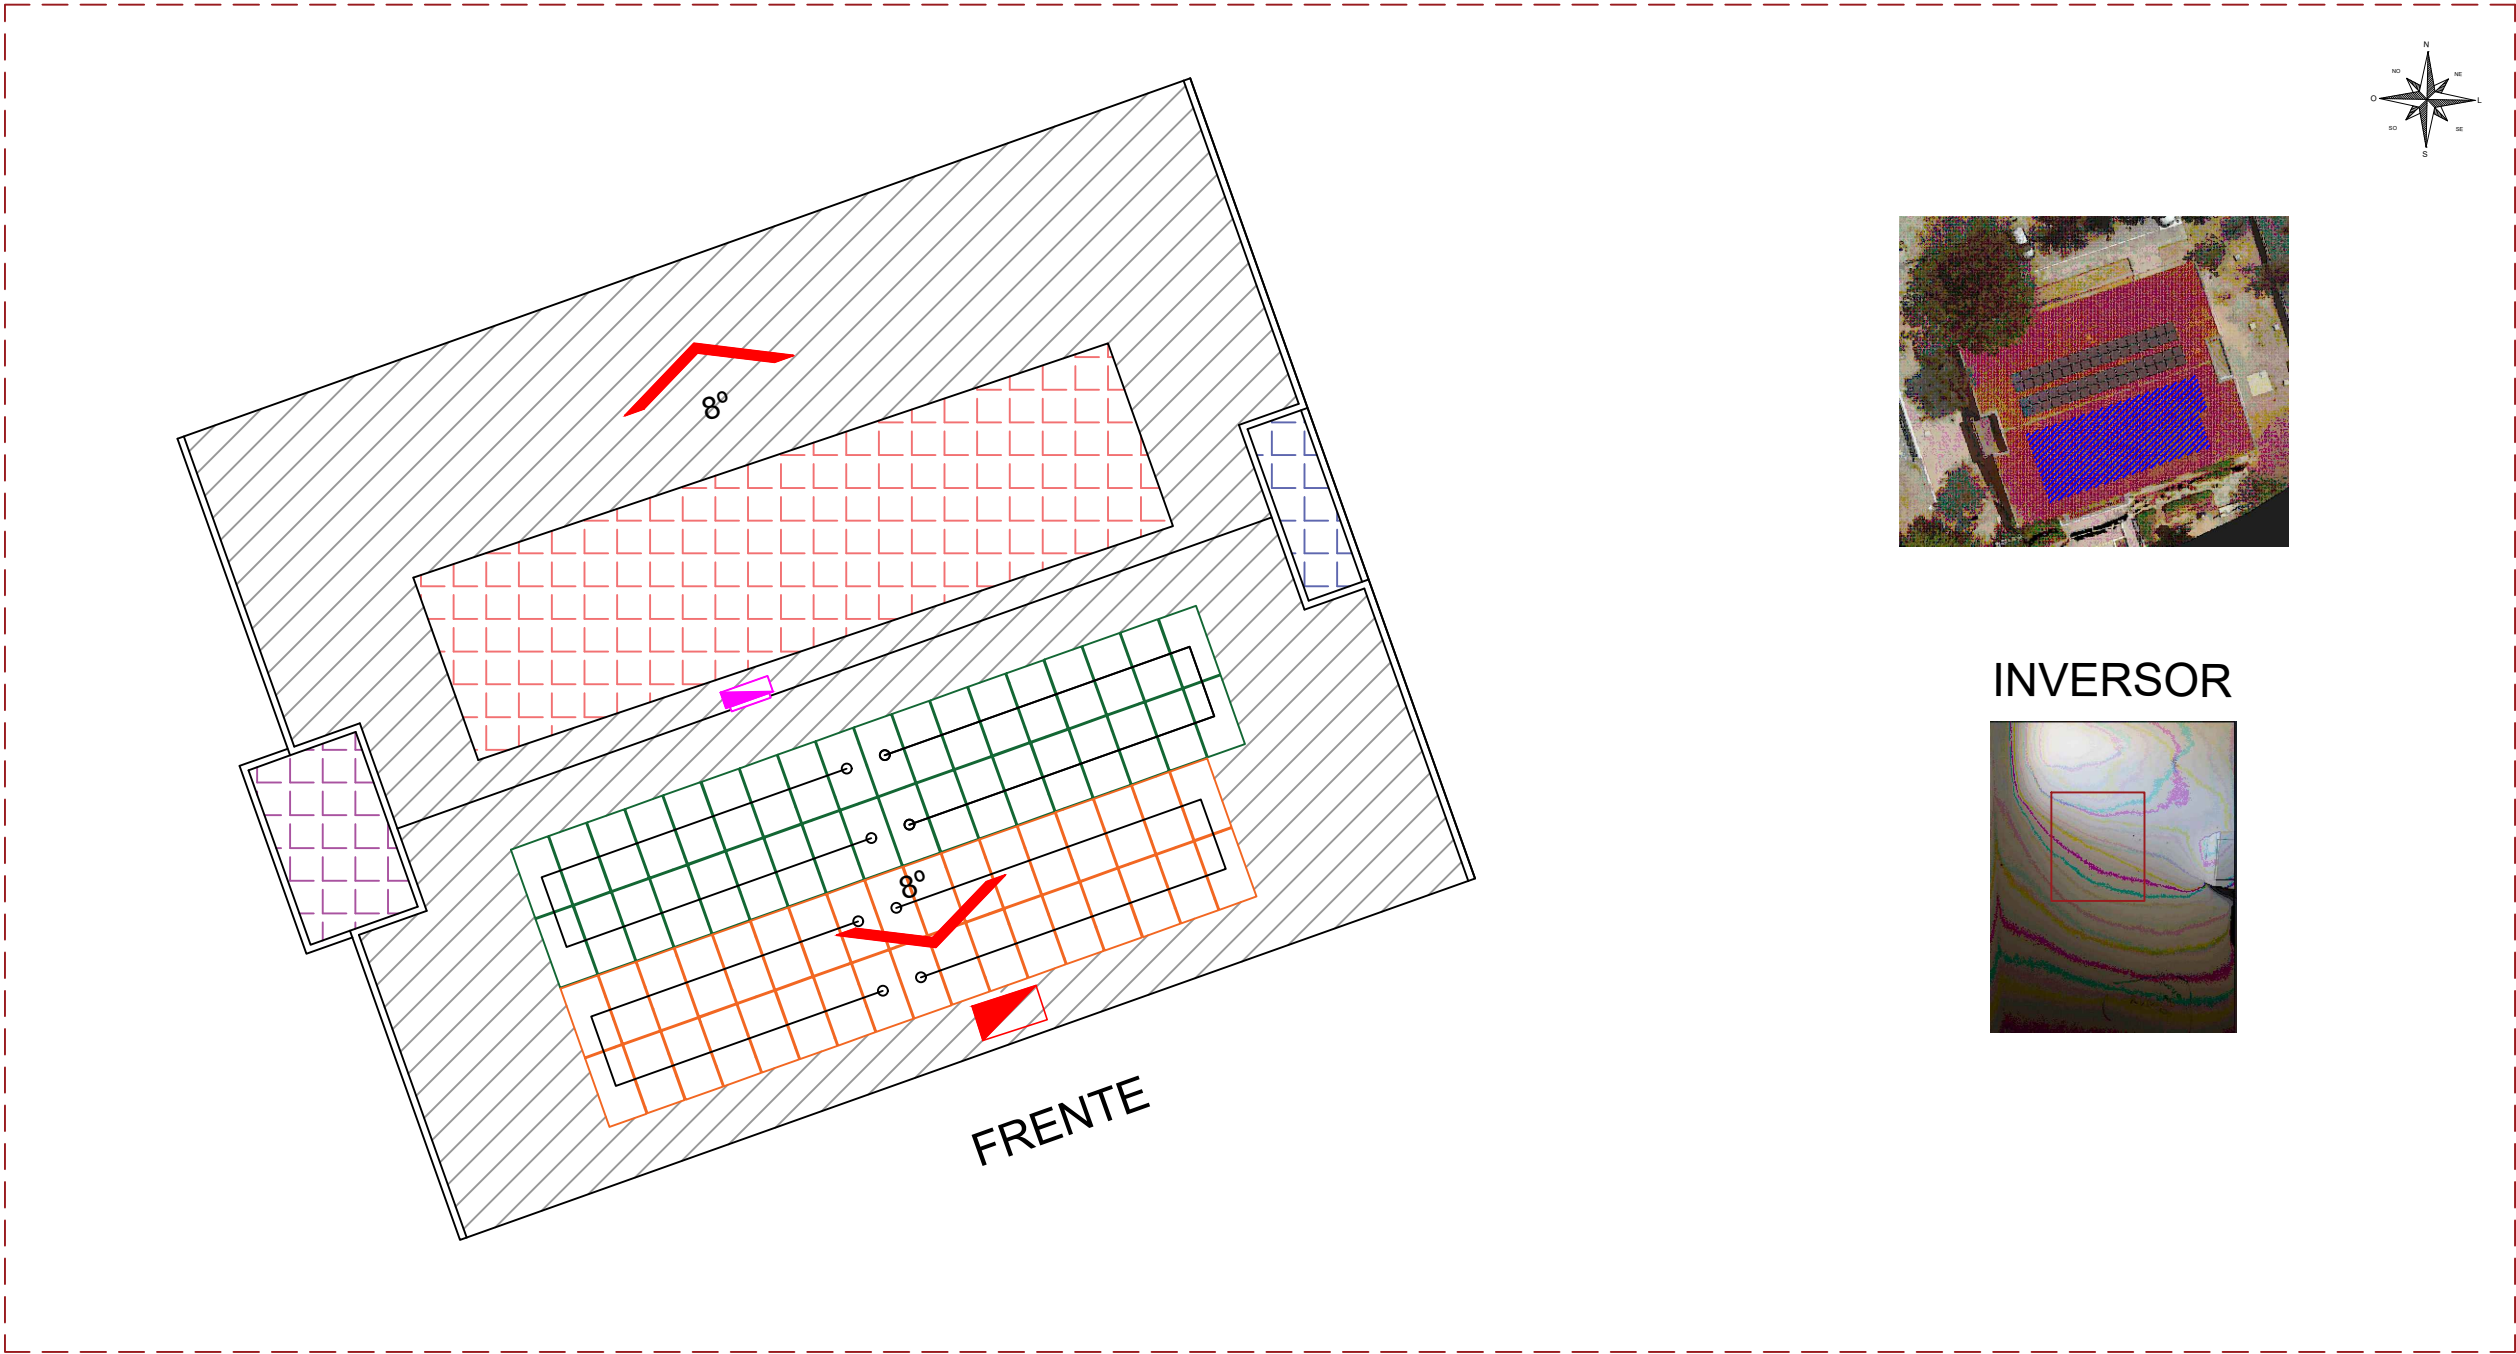

INVERSOR

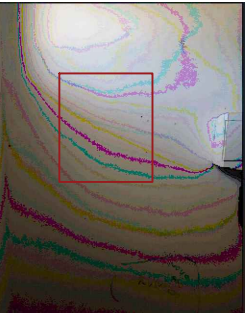

INVERSORES E ARRANJOS DOS MÓDULOS:

Inversor: MID 33KTL3-X
Módulos: HT66-18X 505W
Número de Módulos: 70
Arranjos:
MPPT A: 2 x 18
MPPT B: 2 x 17
Área (m²): 181,22
Peso (kg): 2.041,8

LEGENDA:

CABOS CA

CABOS CC

ATERRAMENTO

INVERSOR

CONEXÃO CA

MÓDULO FOTOVOLTAICO

Telhado: ALUZINCO
Inclinação: 8°

Área vetada - não utilizar

Área vetada - não utilizar

Data:	Escala:	Frequência:	Tensão:	Coordenadas geográficas:	Folha:
28/06/2023	1/5	60 Hz	220/380V	8° 4'4.90"S / 39° 8'30.62"O	3/3

Proprietário: TRIBUNAL REGIONAL DO TRABALHO 6 REG VARA TRABALHISTA DE SALGUEIRO

CPF/CNPJ: 02.566.224/0001-90

Endereço: RO BR 232 1 1 - BR 232

Cidade: SALGUEIRO - PE

Autor do projeto: FLÁVIA DUARTE

Responsável técnico: LUIZ ALBERTO WAGNER PINTO JR. - CREA RS139947

Proprietário

Responsável Técnico

1

220/380 V



28/06/2023

1/5

60 Hz

220/380V

8° 4′4.90″S﻿ / ﻿39° 8′30.62″O


1/3

Proprietário

Responsável técnico: LUIZ ALBERTO WAGNER PINTO JR. - CREA RS139947

Responsável Técnico

DIAGRAMA TRIFILAR

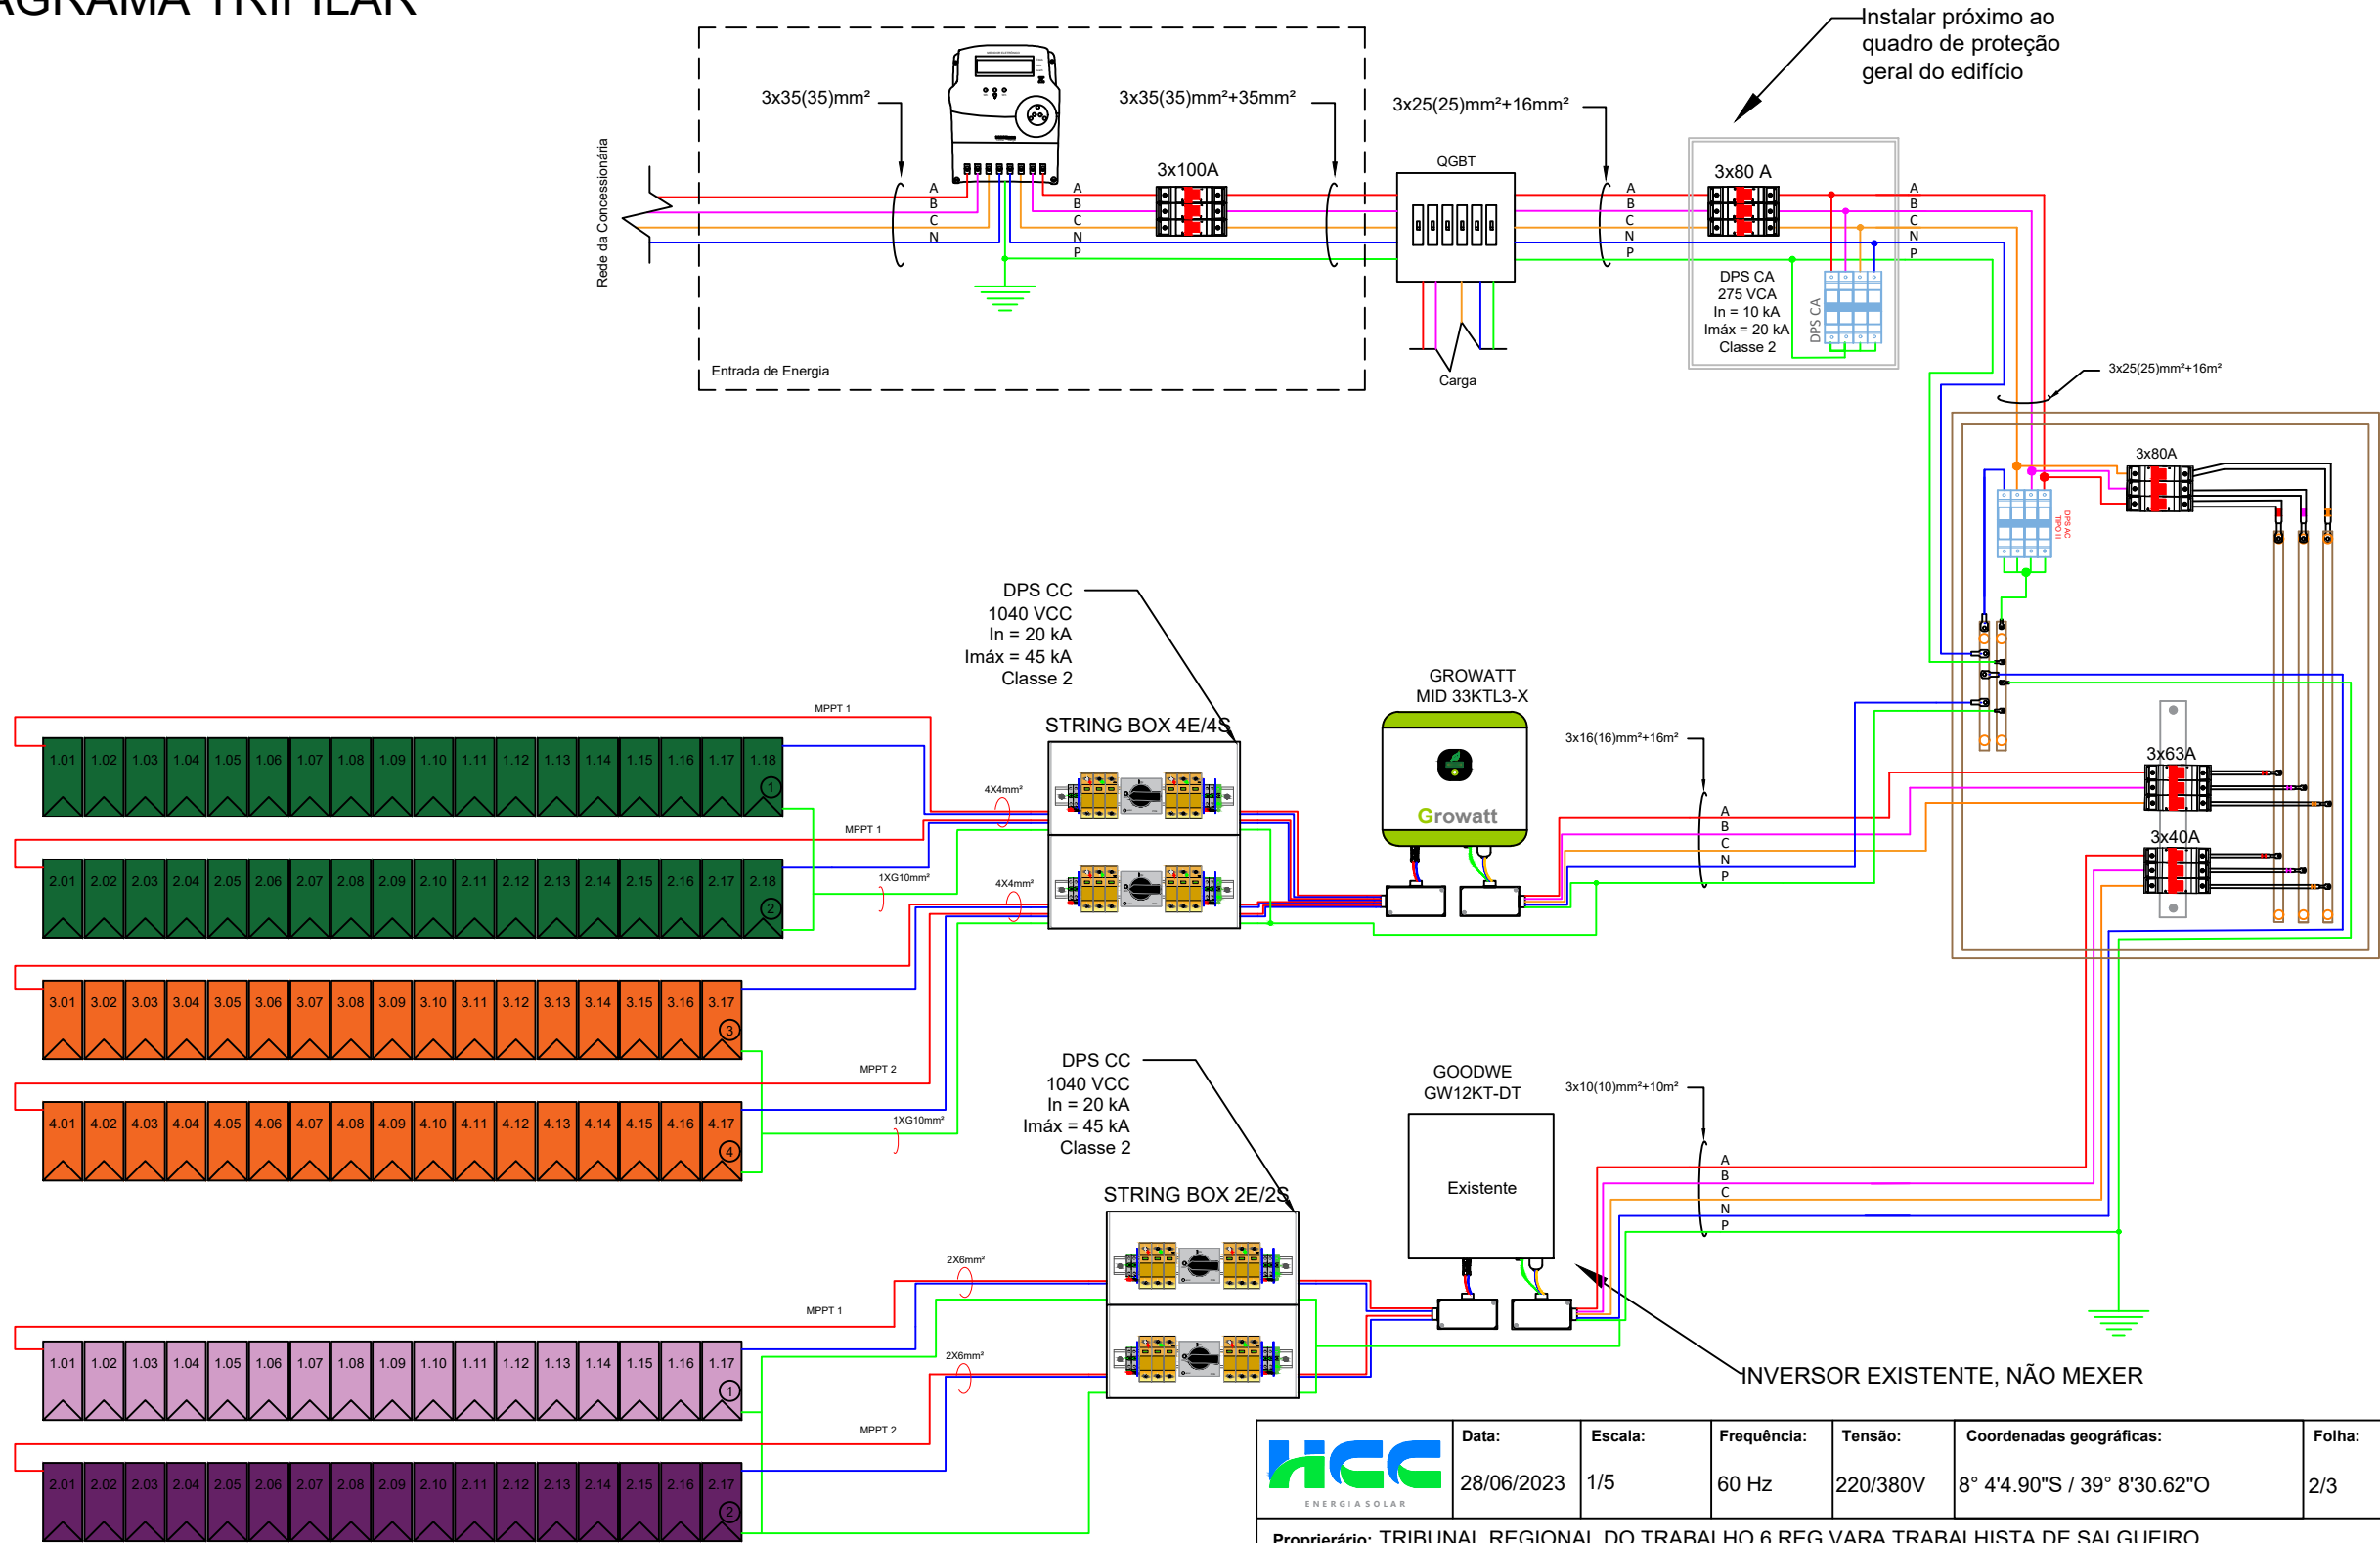

	Data:	Escala:	Frequência:	Tensão:	Coordenadas geográficas:	Folha:
	28/06/2023	1/5	60 Hz	220/380V	8° 4'4.90"S / 39° 8'30.62"O	2/3
Proprietário: TRIBUNAL REGIONAL DO TRABALHO 6 REG VARA TRABALHISTA DE SALGUEIRO						
CPF/CNPJ: 02.566.224/0001-90					Proprietário	
Endereço: RO BR 232 1 1 - BR 232						
Cidade: SALGUEIRO - PE						
Autor do projeto: FLÁVIA DUARTE						
Responsável técnico: LUIZ ALBERTO WAGNER PINTO JR. - CREA RS139947					Responsável Técnico	