


3

DIAGRAMA TRIFILAR

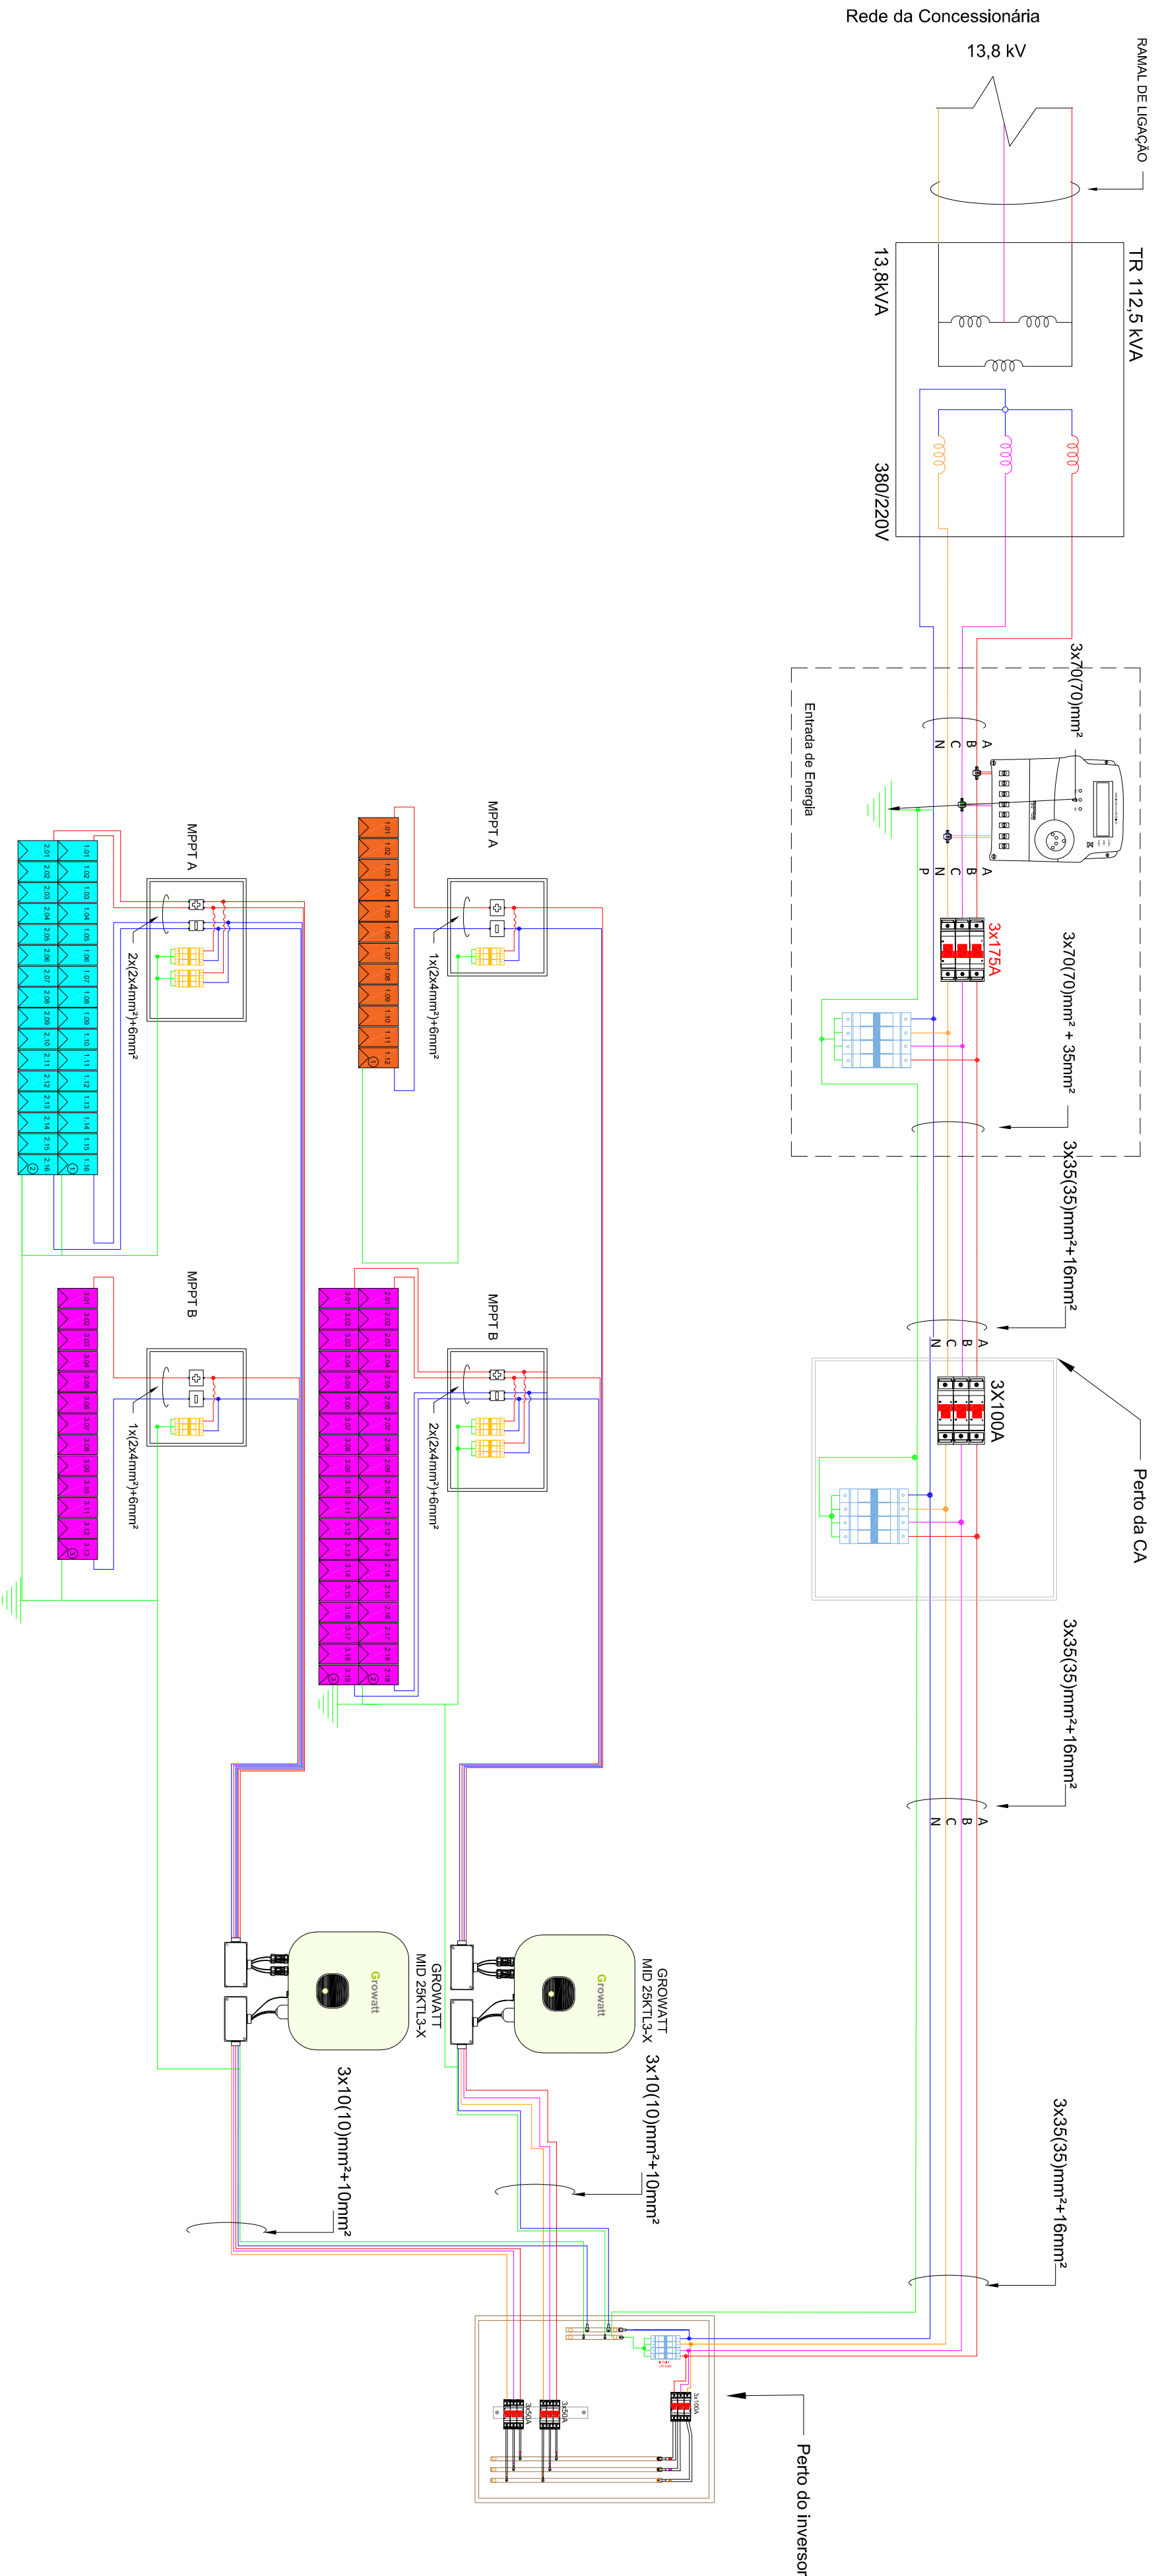

---	-------	------------	---------	------------	-------------	-------	---------	-----------	--------------------------	------------------------------	--------	-----

Proprietário: TRIBUNAL REGIONAL DO TRABALHO 6 REG

CPF/CNPJ: 02.566.224/0001-90

Endereço: PC FERNANDO FERREIRA, 23, CENTRO

Cidade: NAZARE DA MATIA-PE

Autor do projeto: VALESCA FELTRIN

Responsável técnico: LUIZ ALBERTO WAGNER PINTO JR. - CREA RS139947


Proprietário

Responsável Técnico

DISPOSIÇÃO DOS MÓDULOS



DIAGRAMA UNIFILAR

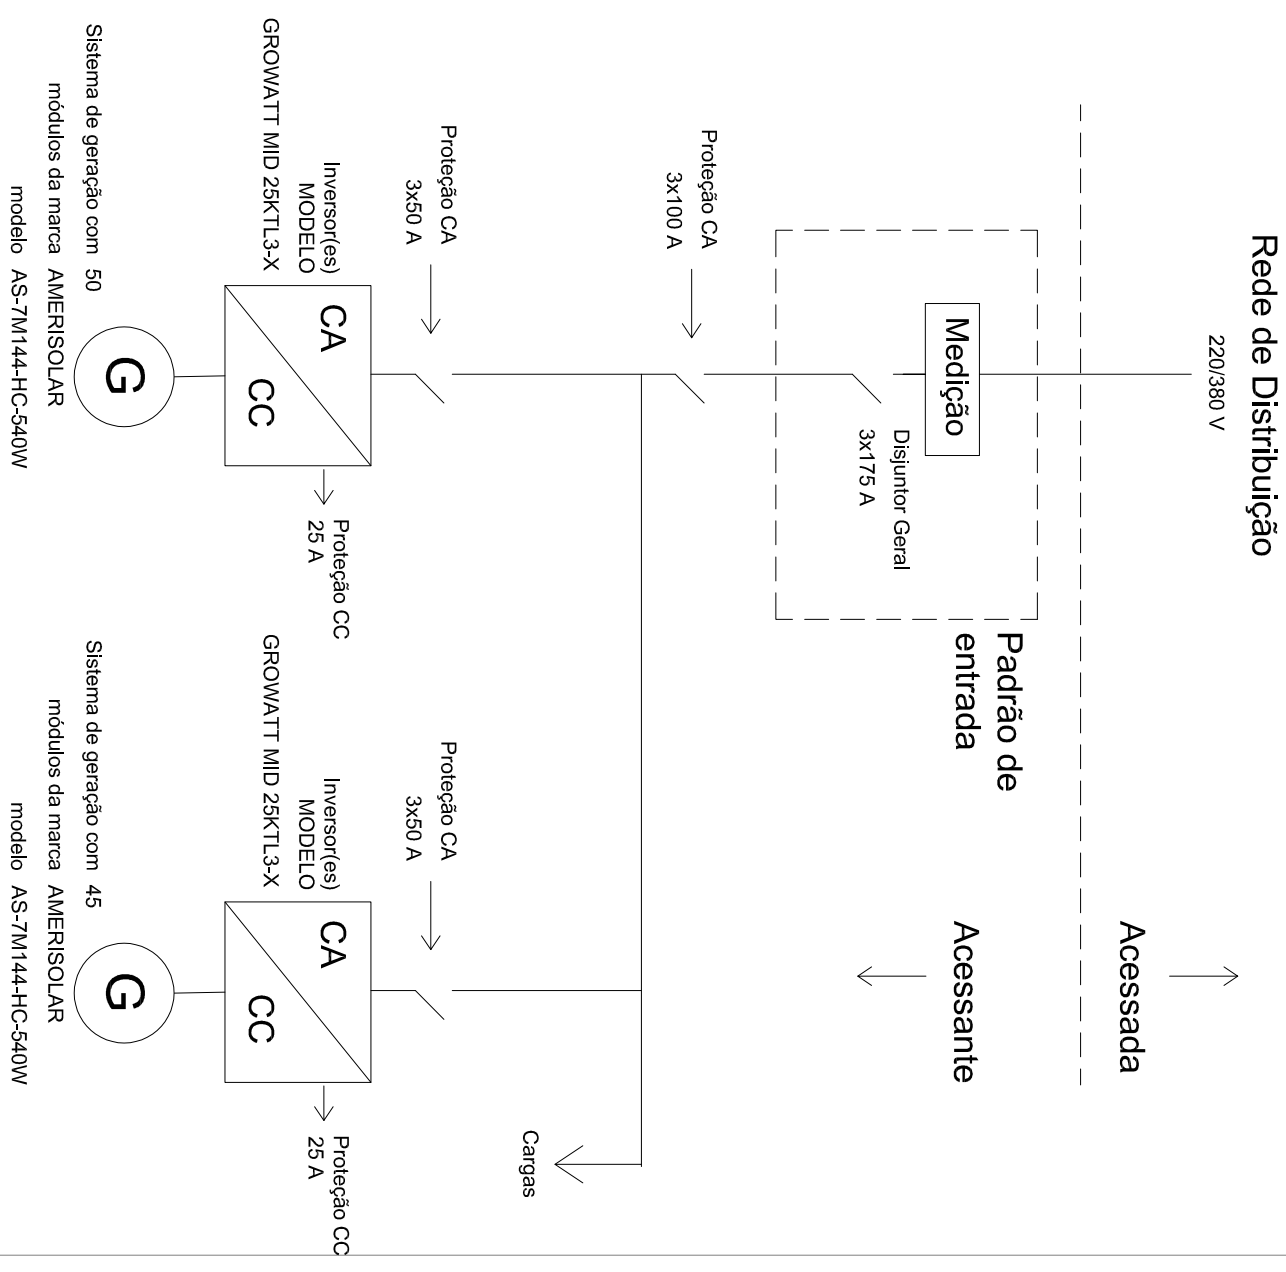


INVERSORES E ARRANJOS DOS MÓDULOS: Inversor: Growatt MID 25KTL3-X Módulos: AS-7M144-HC-540W Número de Módulos: 50 Arranjos: MPPT A: 1x12 MPPT B: 2x19 MPPT C: - MPPT D: - Área (m²): 128 Peso (kg): 1700	INVERSORES E ARRANJOS DOS MÓDULOS: Inversor: Growatt MID 25KTL3-X Módulos: AS-7M144-HC-540W Número de Módulos: 45 Arranjos: MPPT A: 2x16 MPPT B: 1x13 MPPT C: - MPPT D: - Área (m²): 115,12 Peso (kg): 1523
---	--

LEGENDA:

			
MEDIDOR	CONEXÃO CA	INVERSOR	Telhado: ALUZINCO Inclinação: 4°
			Telhado: LAJE Inclinação: 10°
			Área vetada - não utilizar


	Data:	Escala:	Frequência:	Tensão:	Coordenadas geográficas:	Folha:
	07/10/2022	Sem Escala	60 Hz	220/380 V	7°44'28.73"S / 35°13'33.76"O	1/3
Proprietário: TRIBUNAL REGIONAL DO TRABALHO 6 REG CPF/CNPJ: 02.566.224/0001-90 Endereço: PC FERNANDO FERREIRA, 23, CENTRO Cidade: NAZARE DA MATA-PE Autor do projeto: VALESKA FELTRIN Responsável técnico: LUIZ ALBERTO WAGNER PINTO JR. - CREA RS139947						
					Proprietário	
					Responsável Técnico	

4FORMA DE MONTAGEM: ATERRAMENTO

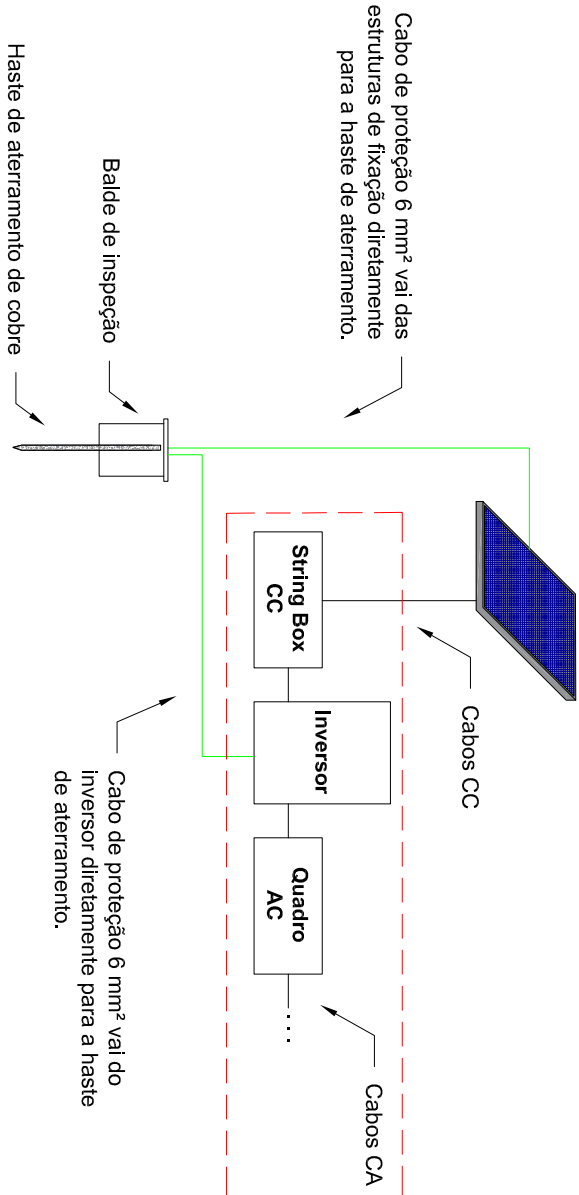


5FORMA DE MONTAGEM DA ESTRUTURA

ALUZINCO THUNDER

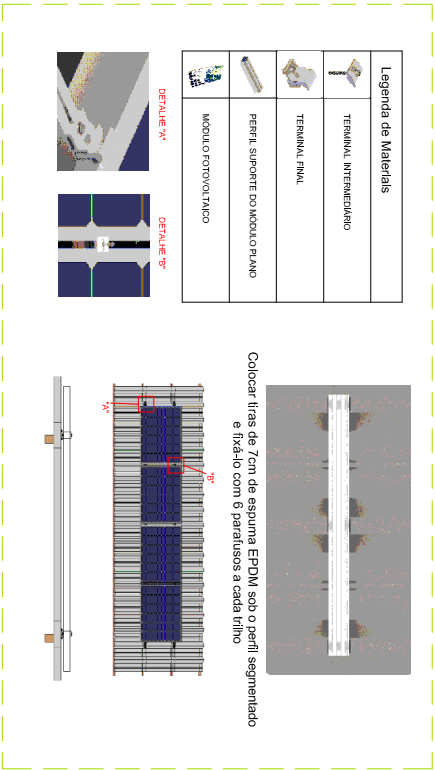


5FORMA DE MONTAGEM DA ESTRUTURA

LAJE COM TRIÂNGULOS

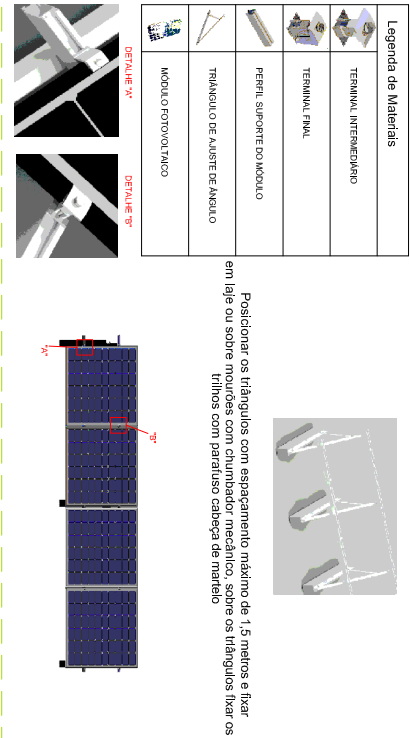

6FORMA DE MONTAGEM: INVERSOR E CABEAMENTO

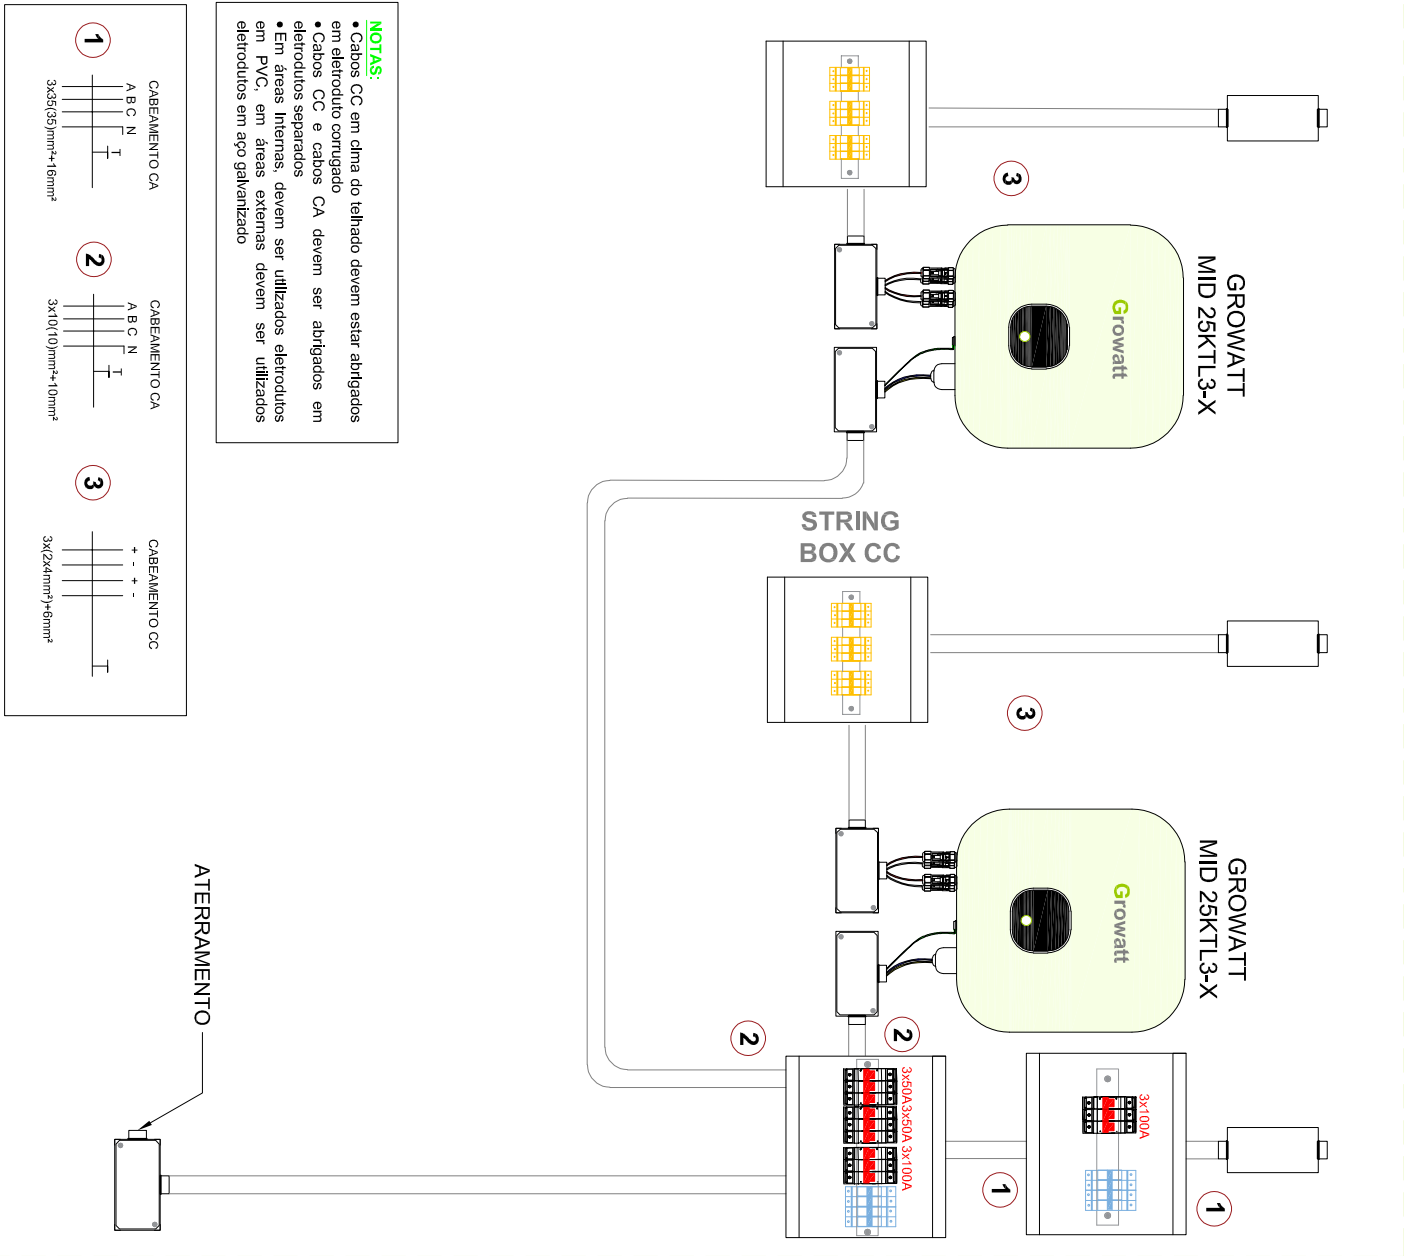

	Data:	07/10/2022	Escala:	Sem Escala	Frequência:	60 Hz	Tensão:	220/380 V	Coordenadas geográficas:	7°44'28.73"S / 35°13'33.76"O	Folha:	3/3
Proprietário: TRIBUNAL REGIONAL DO TRABALHO 6 REG												
CPF/CNPJ: 02.566.224/0001-90												
Endereço: PC FERNANDO FERREIRA, 23, CENTRO												
Cidade: NAZARE DA MATA-PE												
Autor do projeto: VALESCA FEL TRIN												
Responsável técnico: LUIZ ALBERTO WAGNER PINTO JR. - CREA RS139947												
Responsável Técnico												