



DIAGRAMA TRIFILAR

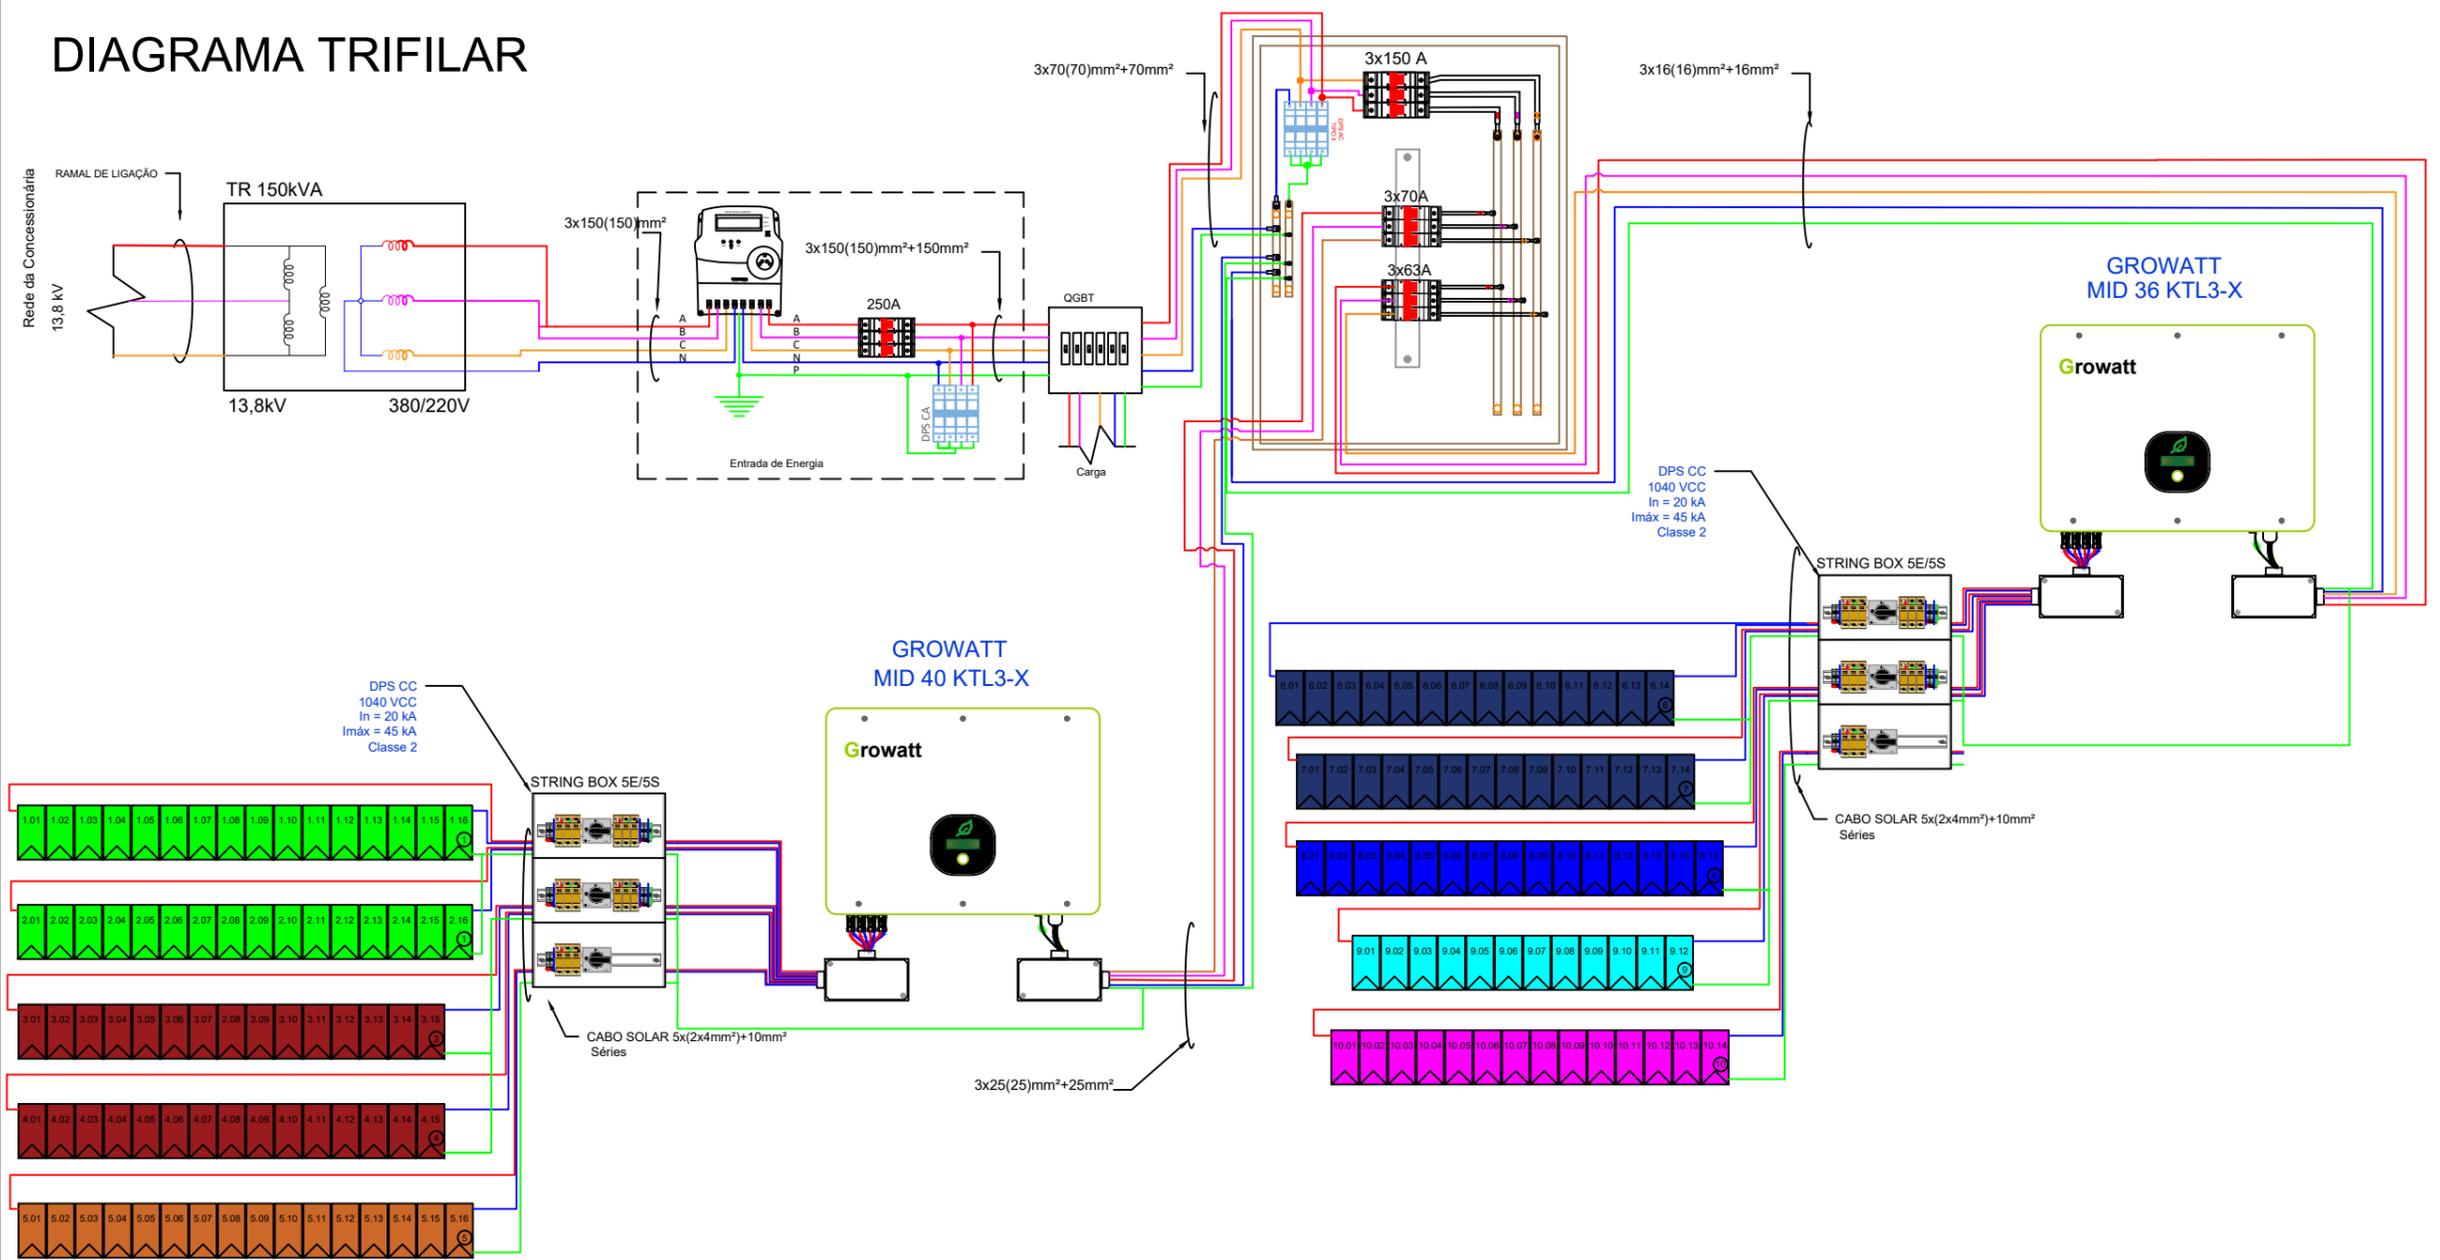

	Data:	Escala:	Frequência:	Tensão:	Coordenadas geográficas:	Folha:
	24/08/2022	SEM ESCALA	60 Hz	13,8 kV	7°58'42.21"S/ 34°51'40.53"O	01/03
Proprietário: TRIBUNAL REGIONAL DO TRABALHO 6 REG CPF/CNPJ: 02.566.224/0001-90 Endereço: RO PE 015 4KM (TRT 6A REGI O), BAIRRO CIDADE TABAJARA Cidade: OLINDA-PE Autor do projeto: INGRID Responsável técnico: LUIZ ALBERTO WAGNER PINTO JR. - CREA RS139947						Proprietário Responsável Técnico


LAYOUT DOS EQUIPAMENTOS

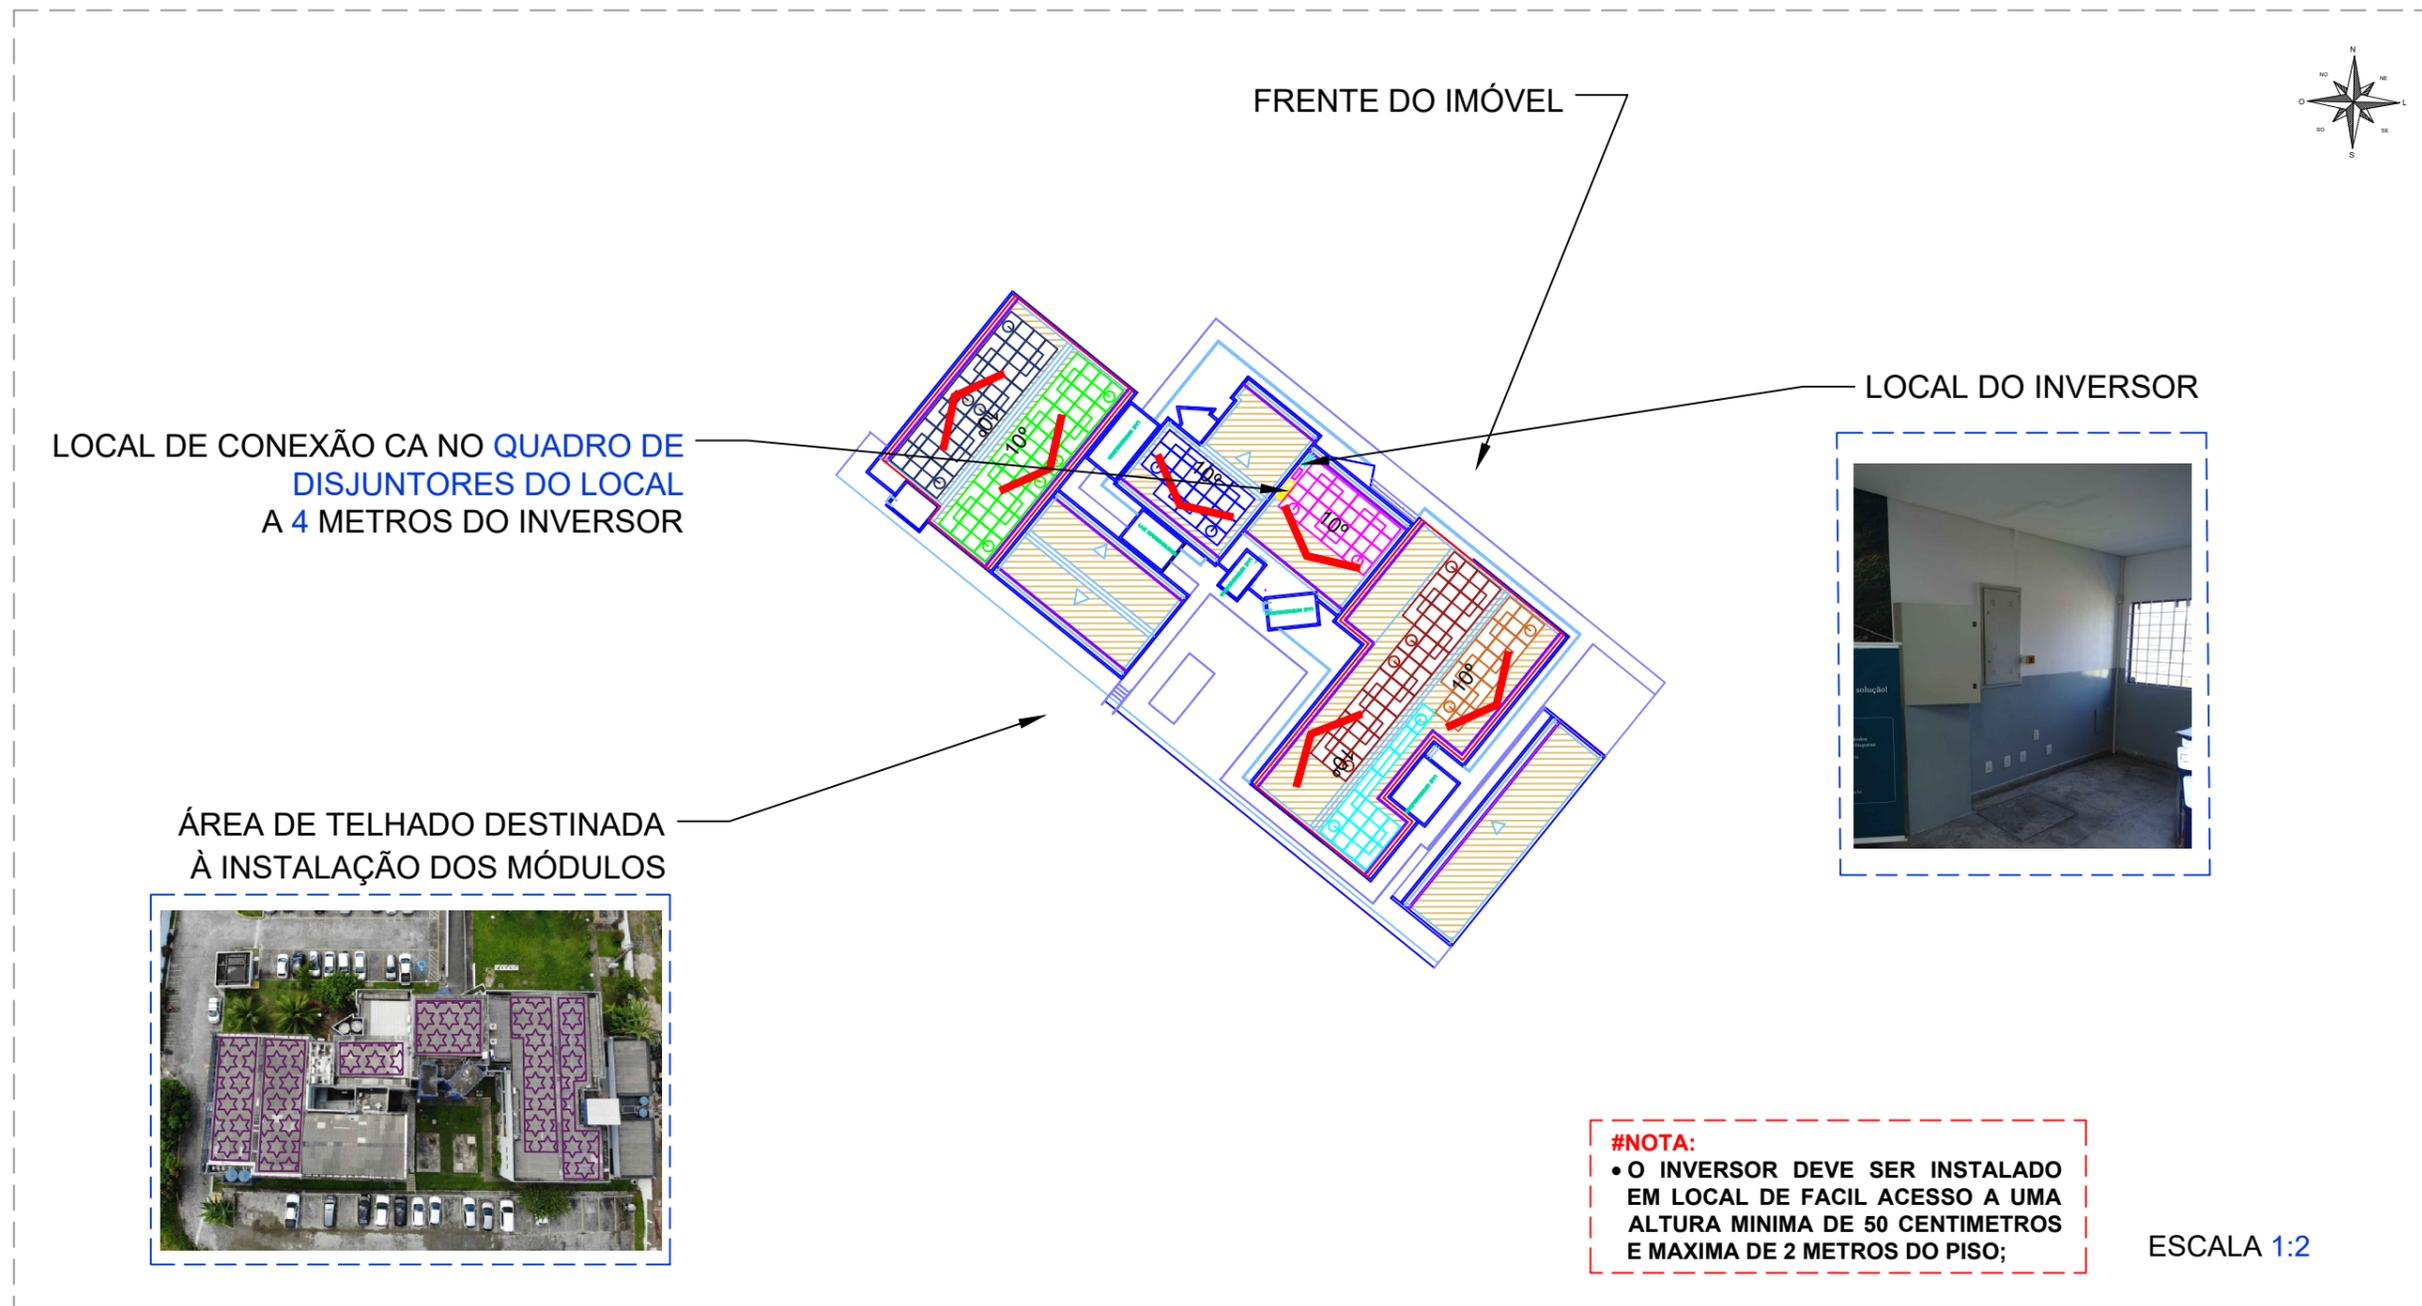

#NOTA:
 • O INVERSOR DEVE SER INSTALADO EM LOCAL DE FÁCIL ACESSO A UMA ALTURA MÍNIMA DE 50 CENTÍMETROS E MÁXIMA DE 2 METROS DO PISO;


ESCALA 1:2

LEGENDA:

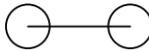
 MÓDULO FOTOVOLTAICO MARCA: JA SOLAR MODELO: JAM72D30-540/MB	 INV 1 INVERSOR DE FREQUÊNCIA MARCA: GROWATT MODELO: MID 40KTL3-X POTÊNCIA: 40 kW MPPT 1: 2x16 MPPT 2: 2x15 MPPT 3: 1x16	 INV 2 INVERSOR DE FREQUÊNCIA MARCA: GROWATT MODELO: MID 36KTL3-X POTÊNCIA: 36 kW MPPT 1: 2x14 MPPT 2: 1x14 MPPT 3: 1x15 MPPT 4: 1x12	 TELHADO FIBROCIMENTO
 PONTO DE CONEXÃO CA	 CONEXÃO SÉRIE	 ATERRAMENTO	 TELHADO CERÂMICO

	Data: 24/08/2022	Escala: SEM ESCALA	Frequência: 60 Hz	Tensão: 13,8 kV	Coordenadas geográficas: 7°58'42.21"S/ 34°51'40.53"O	Folha: 02/03
Proprietário: TRIBUNAL REGIONAL DO TRABALHO 6 REG						Proprietário
CPF/CNPJ: 02.566.224/0001-90						
Endereço: RO PE 015 4KM (TRT 6A REGI O), BAIRRO CIDADE TABAJARA						Responsável Técnico
Cidade: OLINDA-PE						
Autor do projeto: INGRID						
Responsável técnico: LUIZ ALBERTO WAGNER PINTO JR. - CREA RS139947						



4 FORMA DE MONTAGEM: ATERRAMENTO

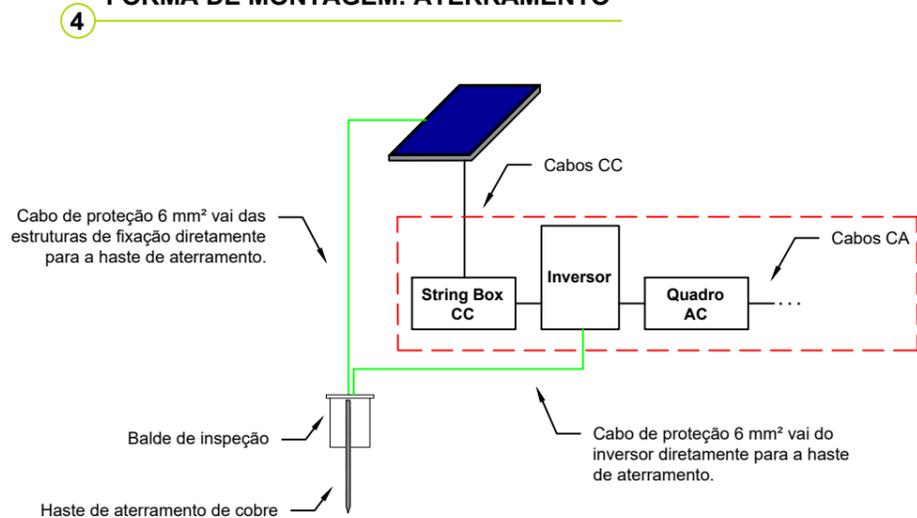

5 FORMA DE MONTAGEM DA ESTRUTURA FIBROCIMENTO C/ TERÇA DE MADEIRA

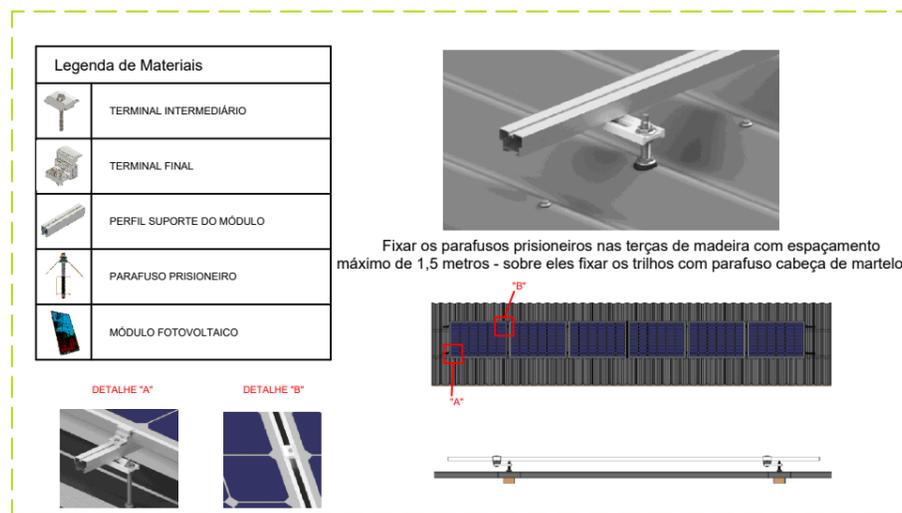

6 FORMA DE MONTAGEM: INVERSOR E CABEAMENTO

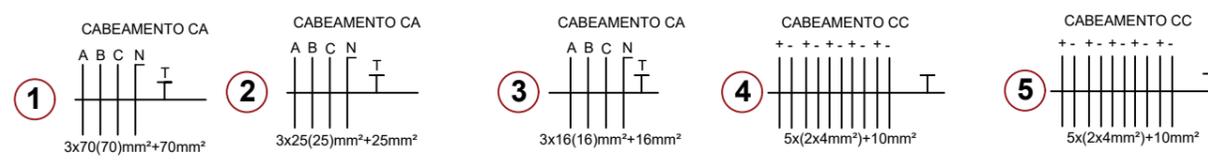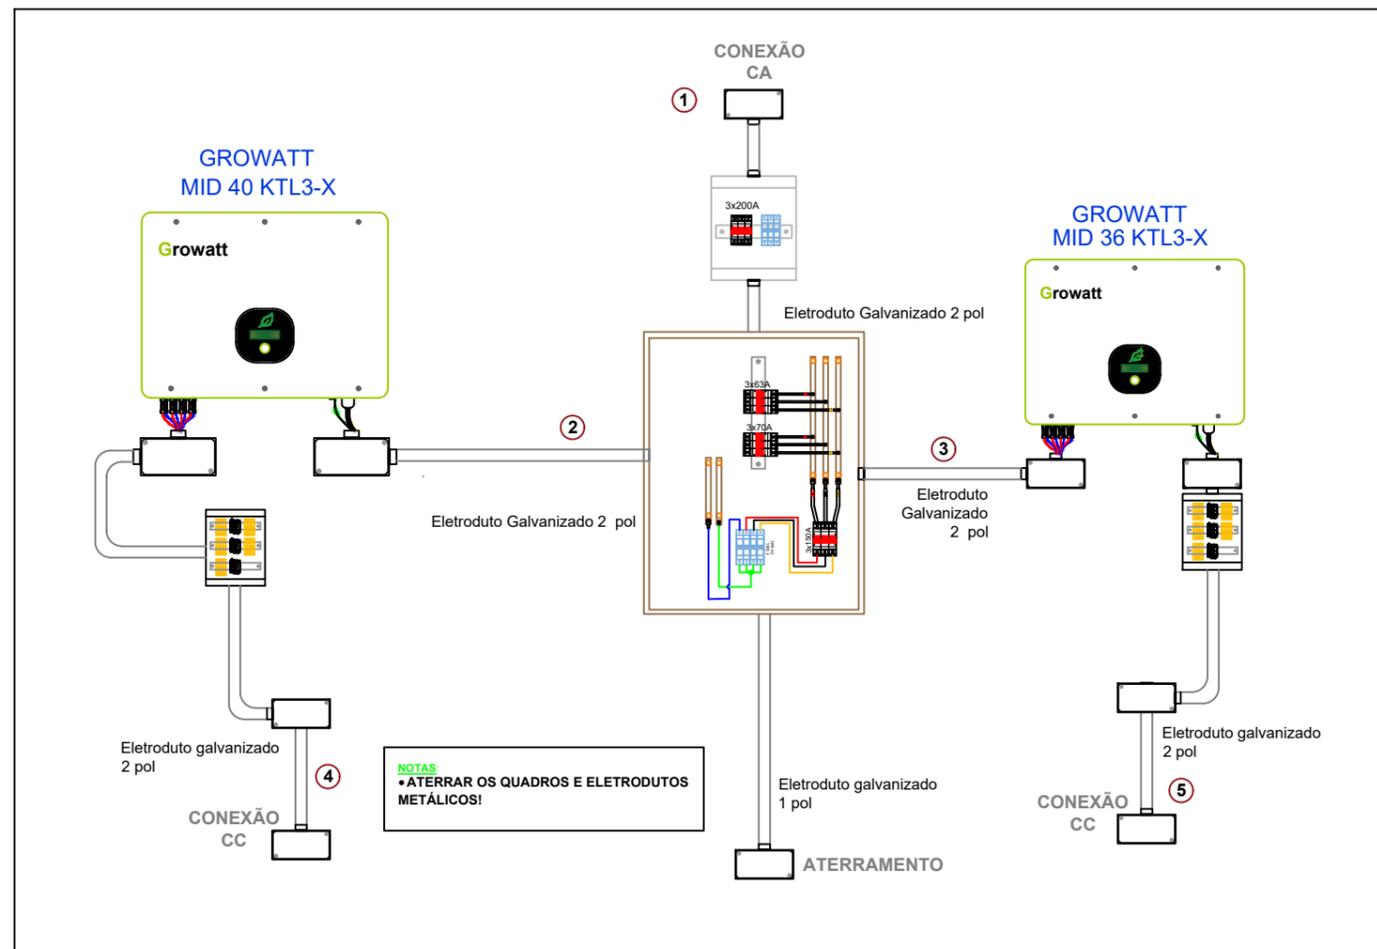

	Data: 24/08/2022	Escala: SEM ESCALA	Frequência: 60 Hz	Tensão: 13,8 kV	Coordenadas geográficas: 7°58'42.21"S/ 34°51'40.53"O	Folha: 03/03
Proprietário: TRIBUNAL REGIONAL DO TRABALHO 6 REG						Proprietário
CPF/CNPJ: 02.566.224/0001-90						
Endereço: RO PE 015 4KM (TRT 6A REGI O), BAIRRO CIDADE TABAJARA						
Cidade: OLINDA-PE						
Autor do projeto: INGRID						
Responsável técnico: LUIZ ALBERTO WAGNER PINTO JR. - CREA RS139947						Responsável Técnico