


3

DIAGRAMA TRIFILAR

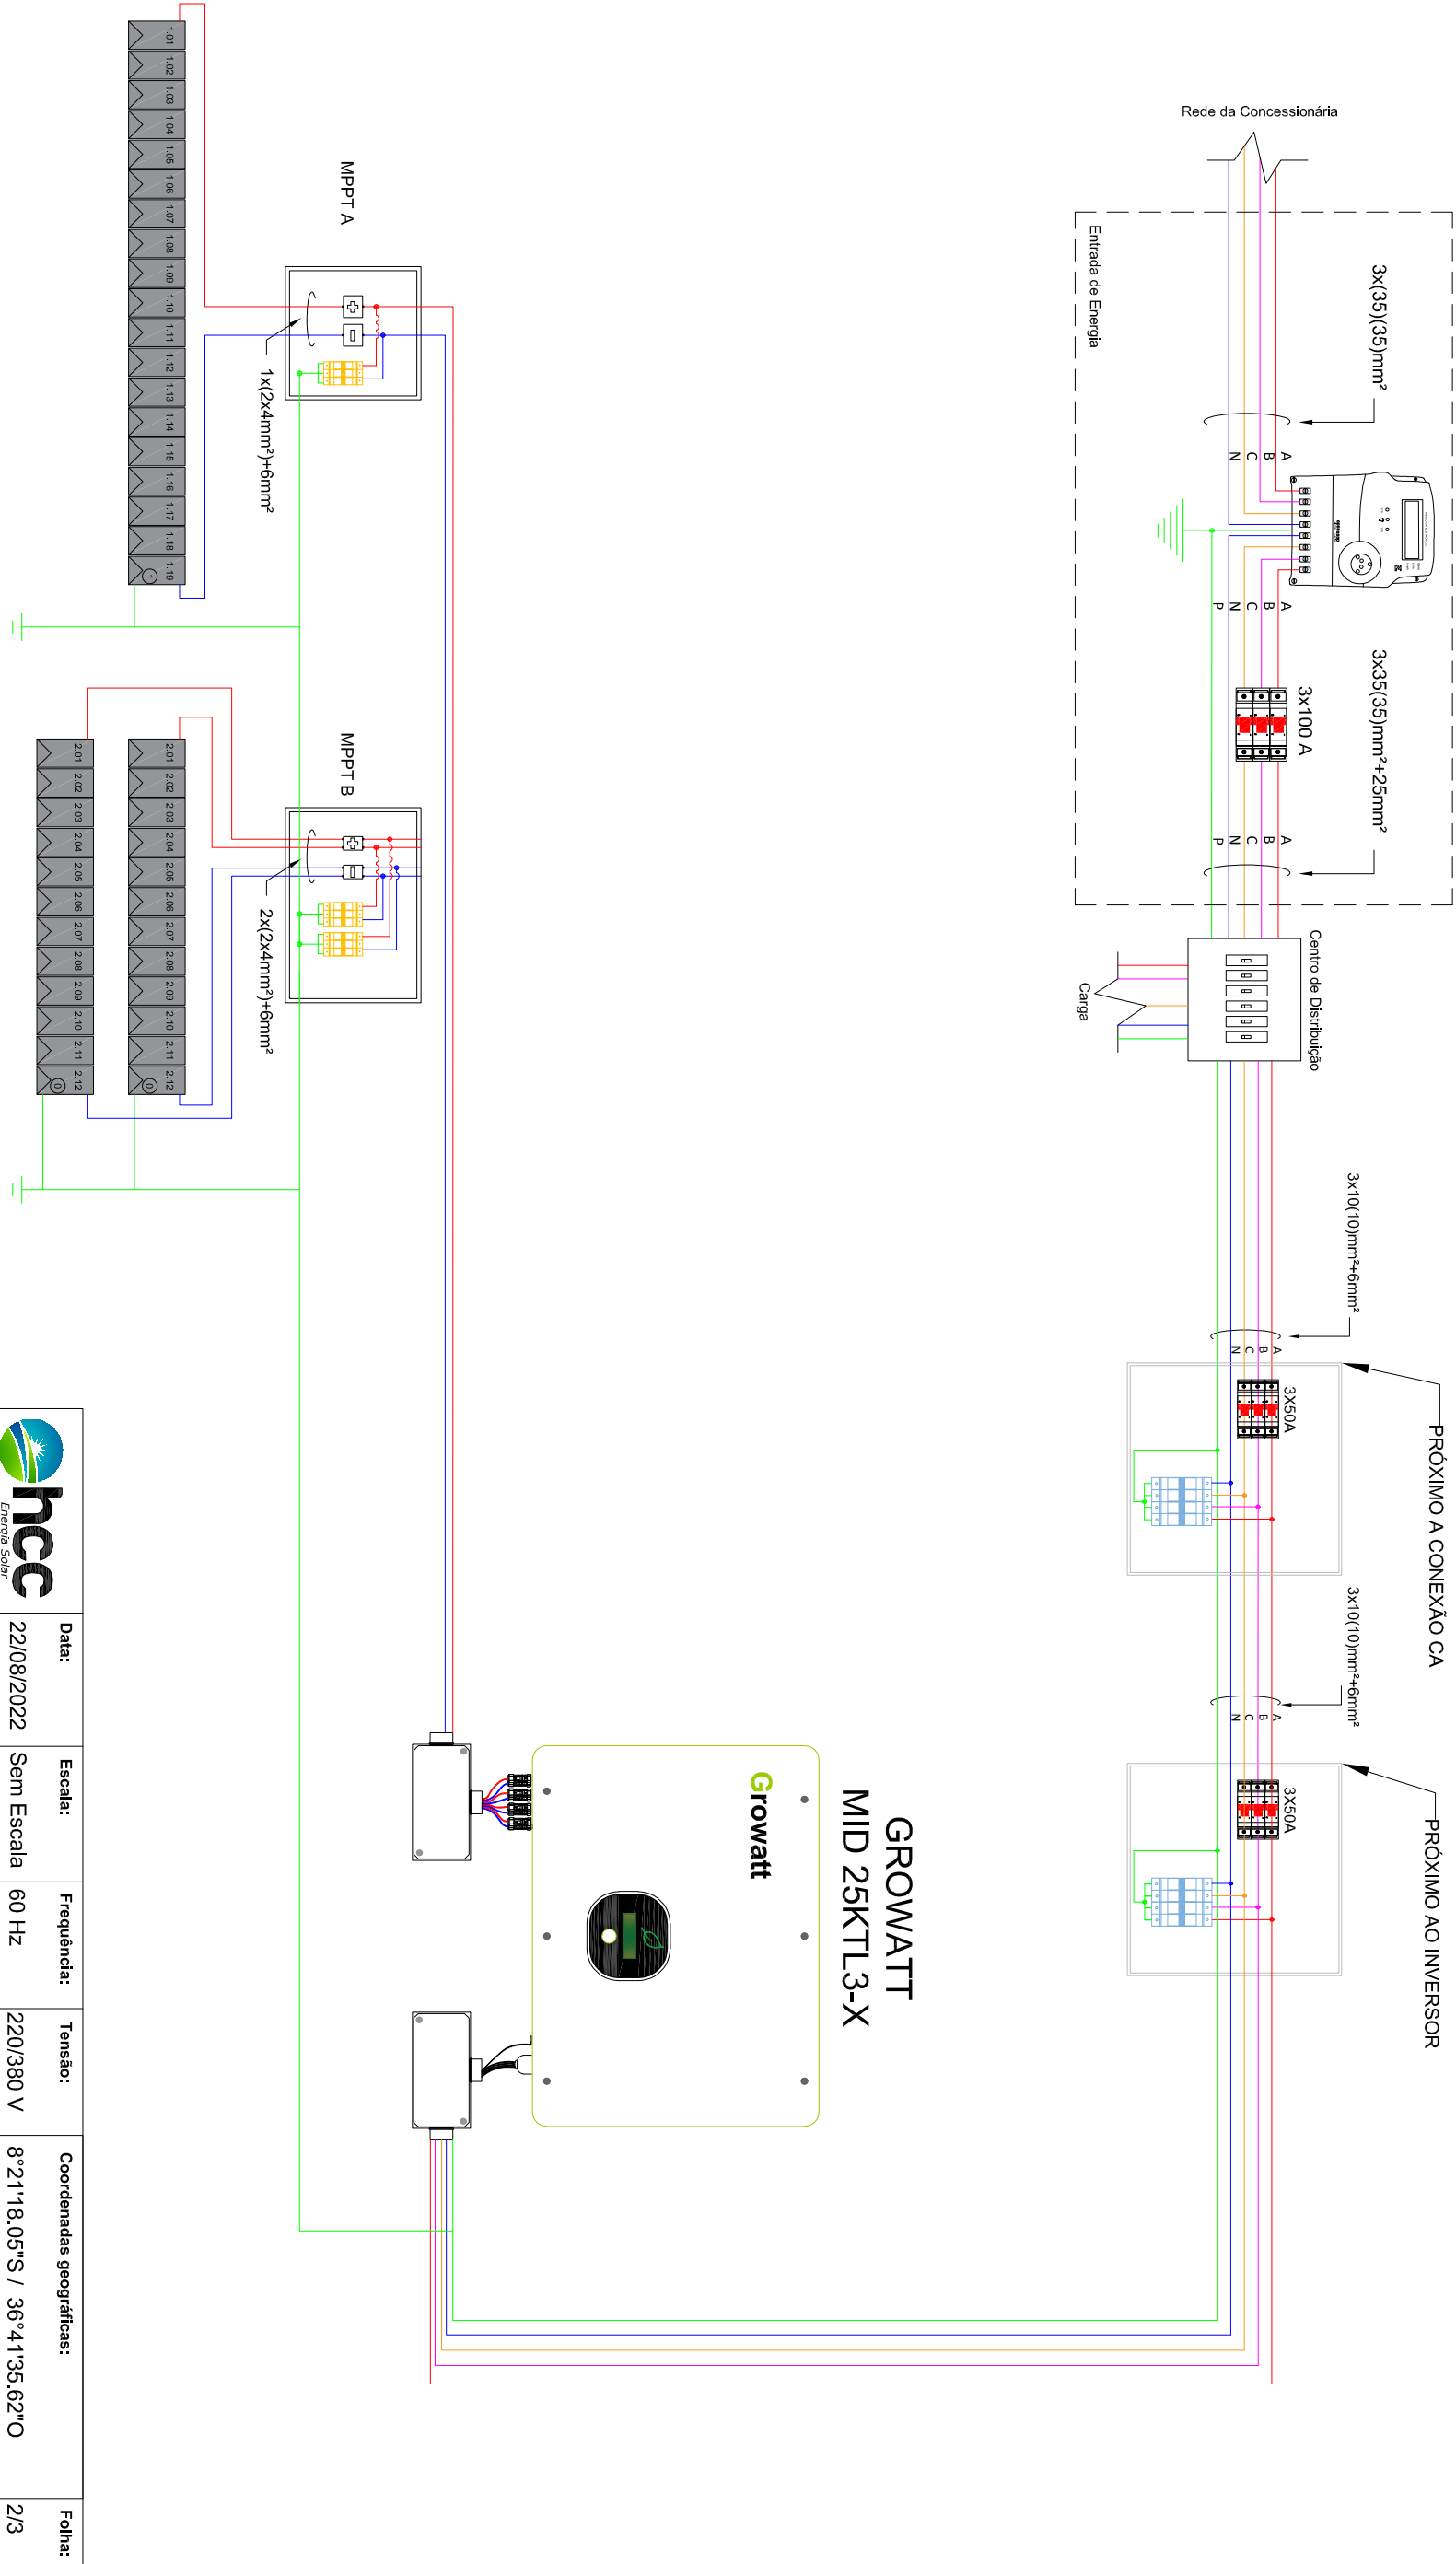

Data:	Escala:	Frequência:	Tensão:	Coordenadas geográficas:	Folha:
22/08/2022	Sem Escala	60 Hz	220/380 V	8°21'18.05"S / 36°41'35.62"O	2/3

Proprietário: TRIBUNAL REGIONAL DO TRABALHO 6 REG

CPF/CNPJ: 02.566.224/0001-90

Endereço: RUA EZIO ARAUJO, 255, CENTRO

Cidade: PESQUEIRA-PE

Autor do projeto: VALESKA FELTRIN


Responsável técnico: LUIZ ALBERTO WAGNER PINTO JR. - CREA RS139947

Proprietário

Responsável Técnico


1

DISPOSIÇÃO DOS MÓDULOS

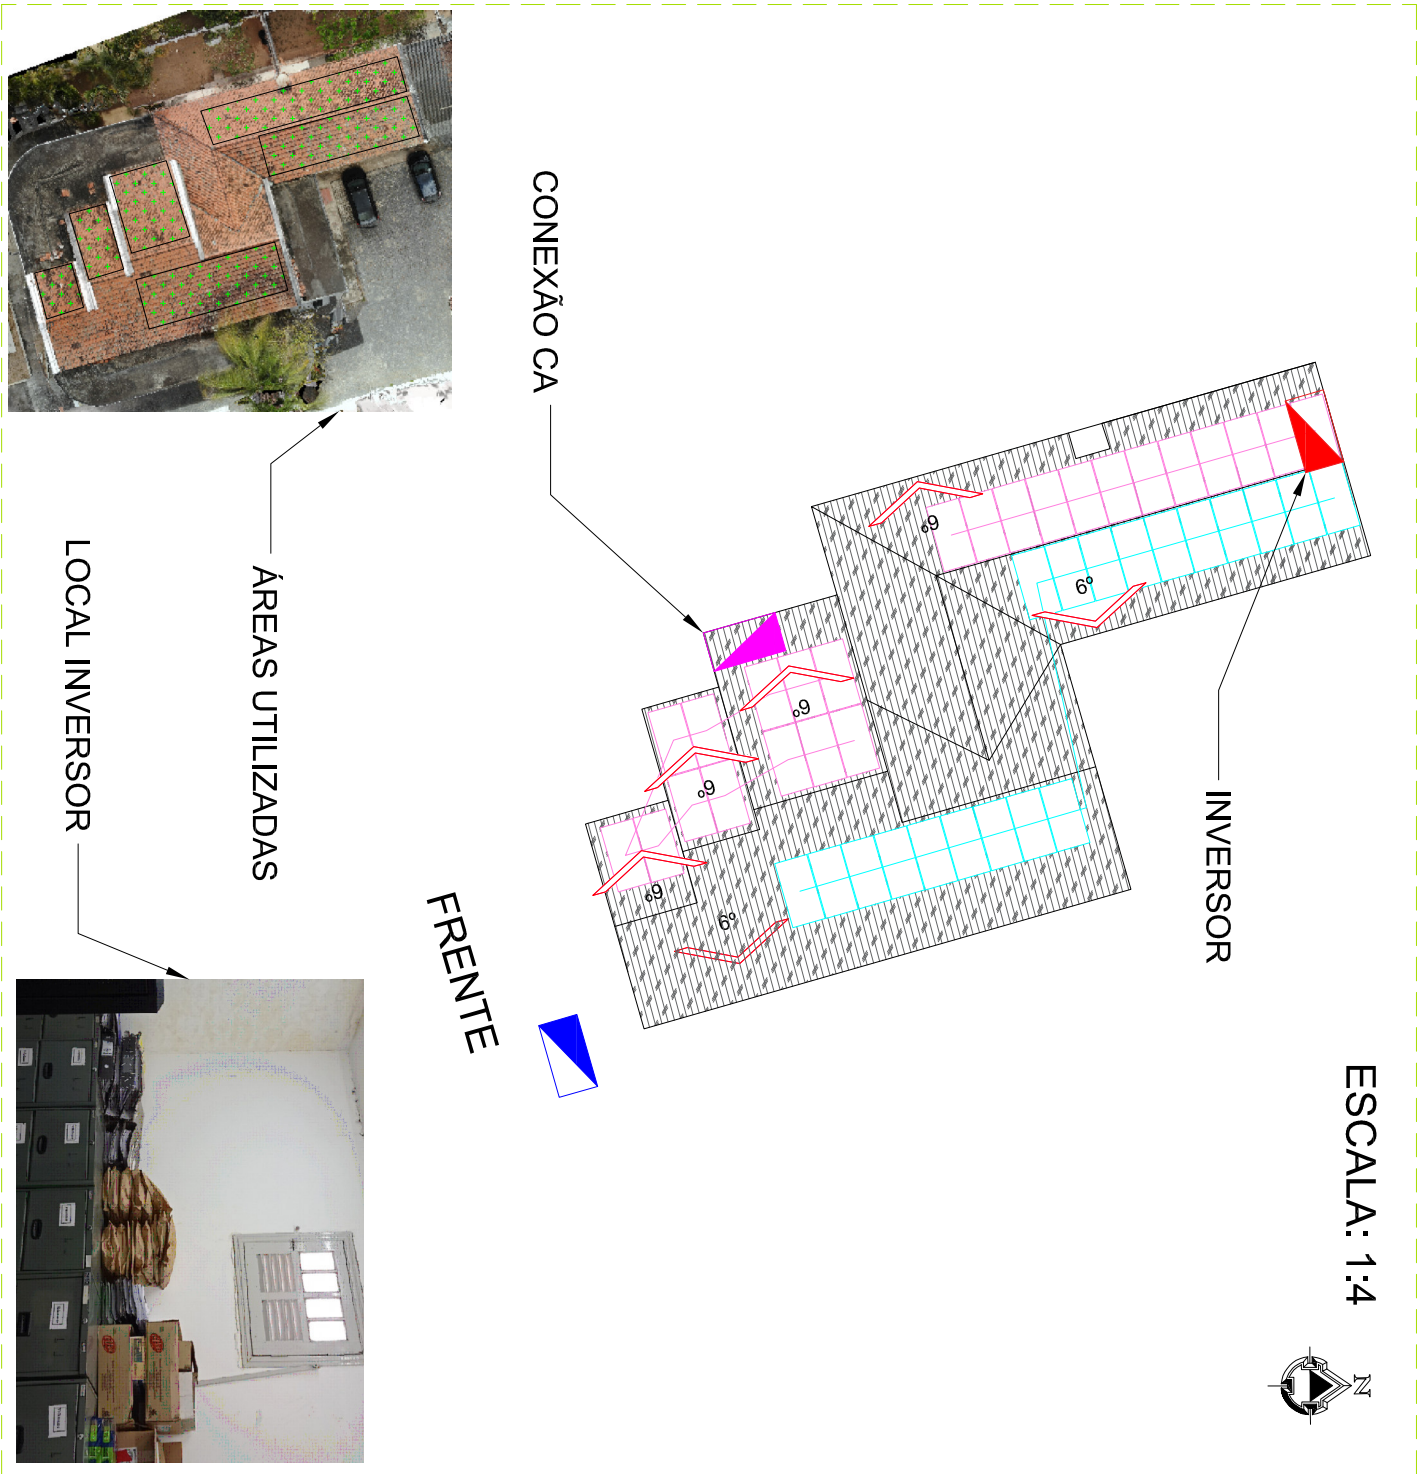


2

DIAGRAMA UNIFILAR

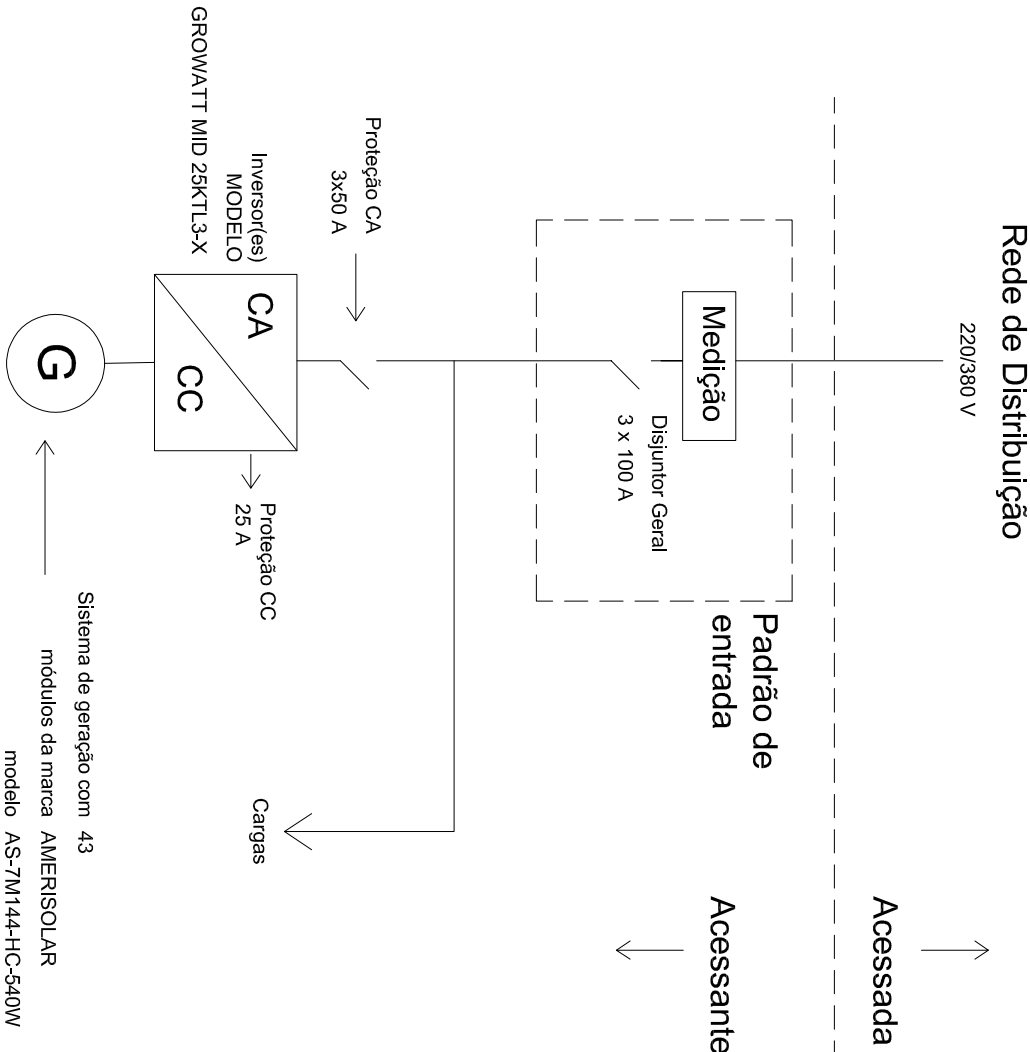




	Data:	22/08/2022	Escala:	Sem Escala	Frequência:	60 Hz	Tensão:	220/380 V	Coordenadas geográficas:	8°21'18,05"S / 36°41'35,62"O	Folha:	1/3
	Proprietário: TRIBUNAL REGIONAL DO TRABALHO 6 REG											
	CPF/CNPJ: 02.566.224/0001-90											
	Endereço: RUA EZIO ARAUJO, 255, CENTRO											
	Cidade: PESQUEIRA-PE											
	Autor do projeto: VALESKA FELTRIN											
	Responsável técnico: LUIZ ALBERTO WAGNER PINTO JR. - CREA RS139947											
Proprietário										Responsável Técnico		

FORMA DE MONTAGEM: ATERRAMENTO

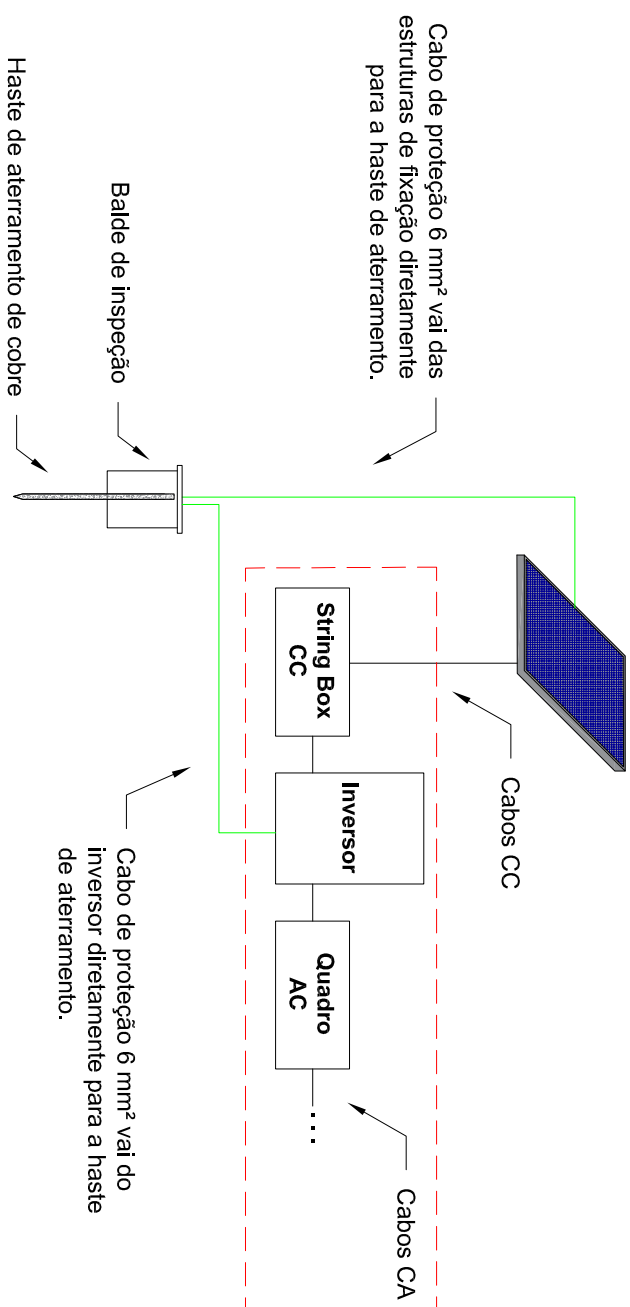


5 FORMA DE MONTAGEM DA ESTRUTURA CERÂMICO


Legenda de Materiais	
	TERMINAL INTERMEDIÁRIO
	TERMINAL FINAL
	PERFIL SUPORTE DO MÓDULO
	GANCHO DE FIXAÇÃO
	MÓDULO FOTOVOLTAICO

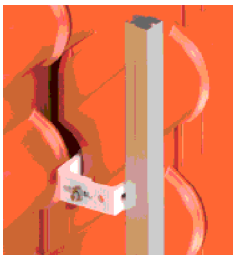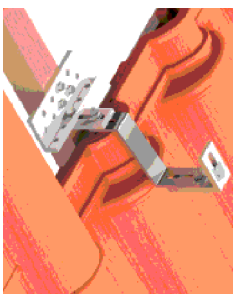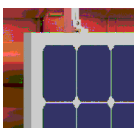

Fixar os ganchos nos calibros de madeira com espaçamento máximo de 1,5 metros - sobre eles fixar os trilhos com parafuso cabeça de martelo

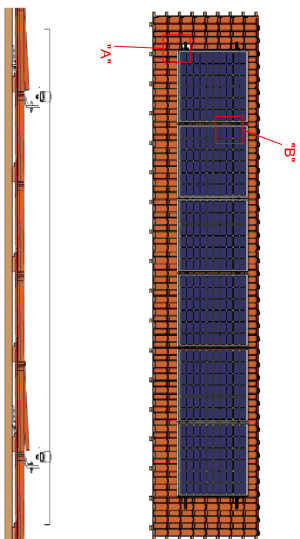


FORMA DE MONTAGEM: INVERSOR E CABEAMENTO

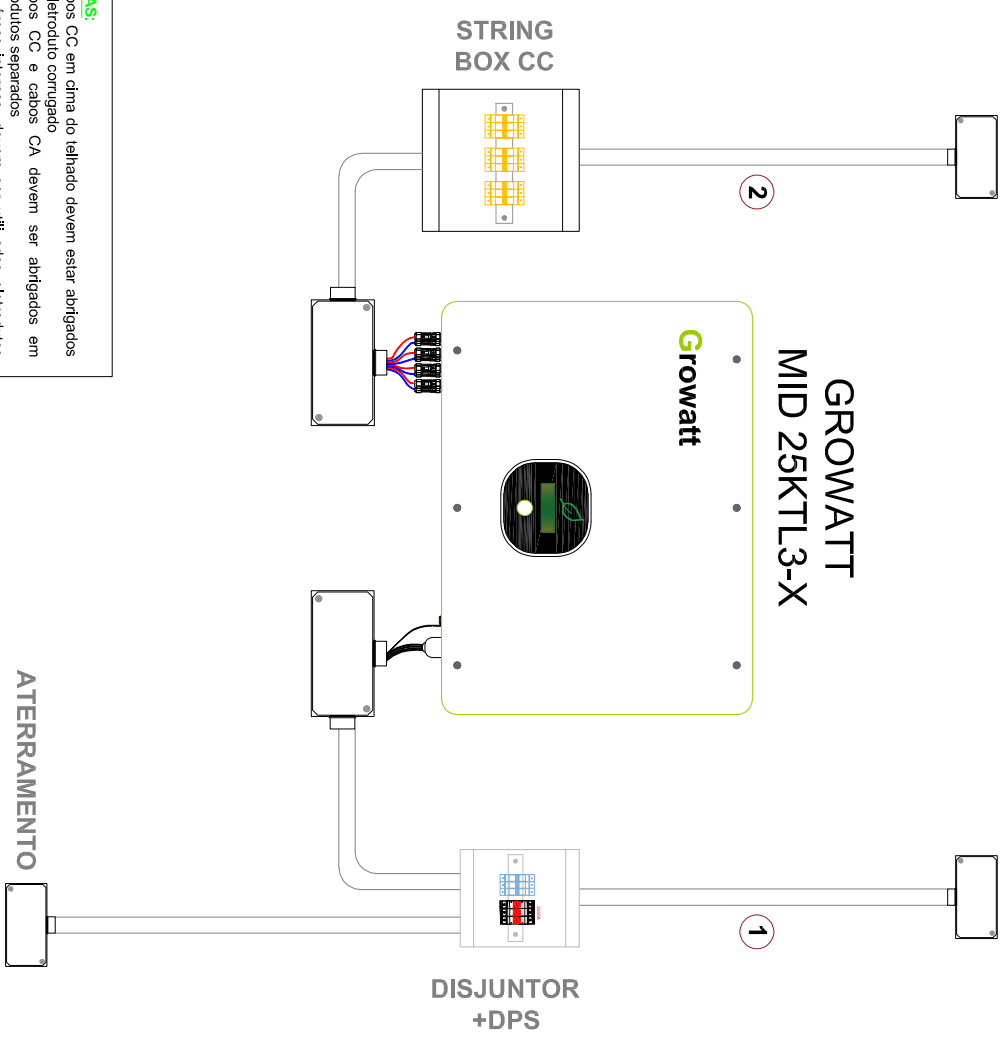

NOTAS:

- Cabos CC em cima do telhado devem estar abrigados em eletroduto corrugado
- Cabos CC e cabos CA devem ser abrigados em eletrodutos separados
- Em áreas internas devem ser utilizados eletrodutos em PVC, em áreas externas devem ser utilizados eletrodutos em aço galvanizado

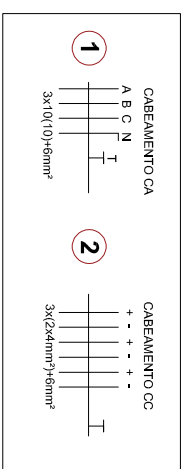

NOTAS:
• ATERRAR OS QUADROS E ELETROTUTOS METÁLICOS!

 hcc Energia Solar	Data:	Escala:	Frequência:	Tensão:	Coordenadas geográficas:	Folha:
	22/08/2022	Sem Escala	60 Hz	220/380 V	8°21'18,05"S / 36°41'35,62"O	3/3

Proprietario

Autor do projeto: VALESKA FELTRIN

Responsável técnico: LUIZ ALBERTO WAGNER PINTO JR. - CREA RS139947

Responsável Técnico